

工事概要

工事名称	福山商業高等学校校舎増築工事	
工事場所	福山中本町新栄町出東221番地	
構造	鉄筋コンクリート造 (R.C)	
面積	一階	387.72
	二階	384.58
	三階	384.58
	四階	346.55
計		1,503.43
		117.28
		116.33
		116.33
		104.83
		454.77


外観仕上表

柱	合	上	室名	札下タイル製	各室 (17)	便所 (各2ヶ)
梁	合	上				
壁	合	上				
庇(前)	庇裏、庇下タイル貼、庇天端、防水タイル、庇裏、別物タイル貼付					
庇(後)	タイルタテタテ					
屋根	イソマック防水(8坪) (責任施工)					
便所床	タイルタテタテ (EY-203 責任施工)					
犬走	タイルタテタテ (目地貼)					
壁	亜鉛鉄板中2mm 至100、保丁管(鉄製)径100 至1500					
	L-2ビルン 至100 12型					
塗装						


内部仕上表

階	室名	床		壁		天井		備考
		床材	床材	壁材	壁材	天井材	天井材	
共	階段室	1.4F タイル	タイル	VP	タイル	VP	有孔タイルボード	WP
	廊下	2.2F タイル	タイル	VP	タイル	VP	有孔タイルボード	WP
	便所	タイル	タイル	VP	タイル	VP	有孔タイルボード	WP
一	調理教室	1.170F	タイル	VP	タイル	VP	有孔タイルボード	WP
	全準備室	1.170F	タイル	VP	タイル	VP	有孔タイルボード	WP
	家庭科教室	1.170F	タイル	VP	タイル	VP	有孔タイルボード	WP
	物置	タイル	タイル	VP	タイル	VP	有孔タイルボード	WP
二	被服教室	タイル貼	タイル	VP	タイル	VP	有孔タイルボード	WP
	右準備室	タイル貼	タイル	VP	タイル	VP	有孔タイルボード	WP
	社会科準備室	タイル貼	タイル	VP	タイル	VP	有孔タイルボード	WP
	普通教室	1.170F	タイル	VP	タイル	VP	有孔タイルボード	WP
三	美術教室	タイル貼	タイル	VP	タイル	VP	有孔タイルボード	WP
	全準備室	タイル貼	タイル	VP	タイル	VP	有孔タイルボード	WP
	翻書室	1.170F	タイル	VP	タイル	VP	有孔タイルボード	WP
	普通教室	1.170F	タイル	VP	タイル	VP	有孔タイルボード	WP
四	英語教室	タイル貼	タイル	VP	タイル	VP	有孔タイルボード	WP
	全準備室	タイル貼	タイル	VP	タイル	VP	有孔タイルボード	WP
	タテ教室	タイル貼	タイル	VP	タイル	VP	有孔タイルボード	WP
	予備室	タイル	タイル	VP	タイル	VP	有孔タイルボード	WP

水取図

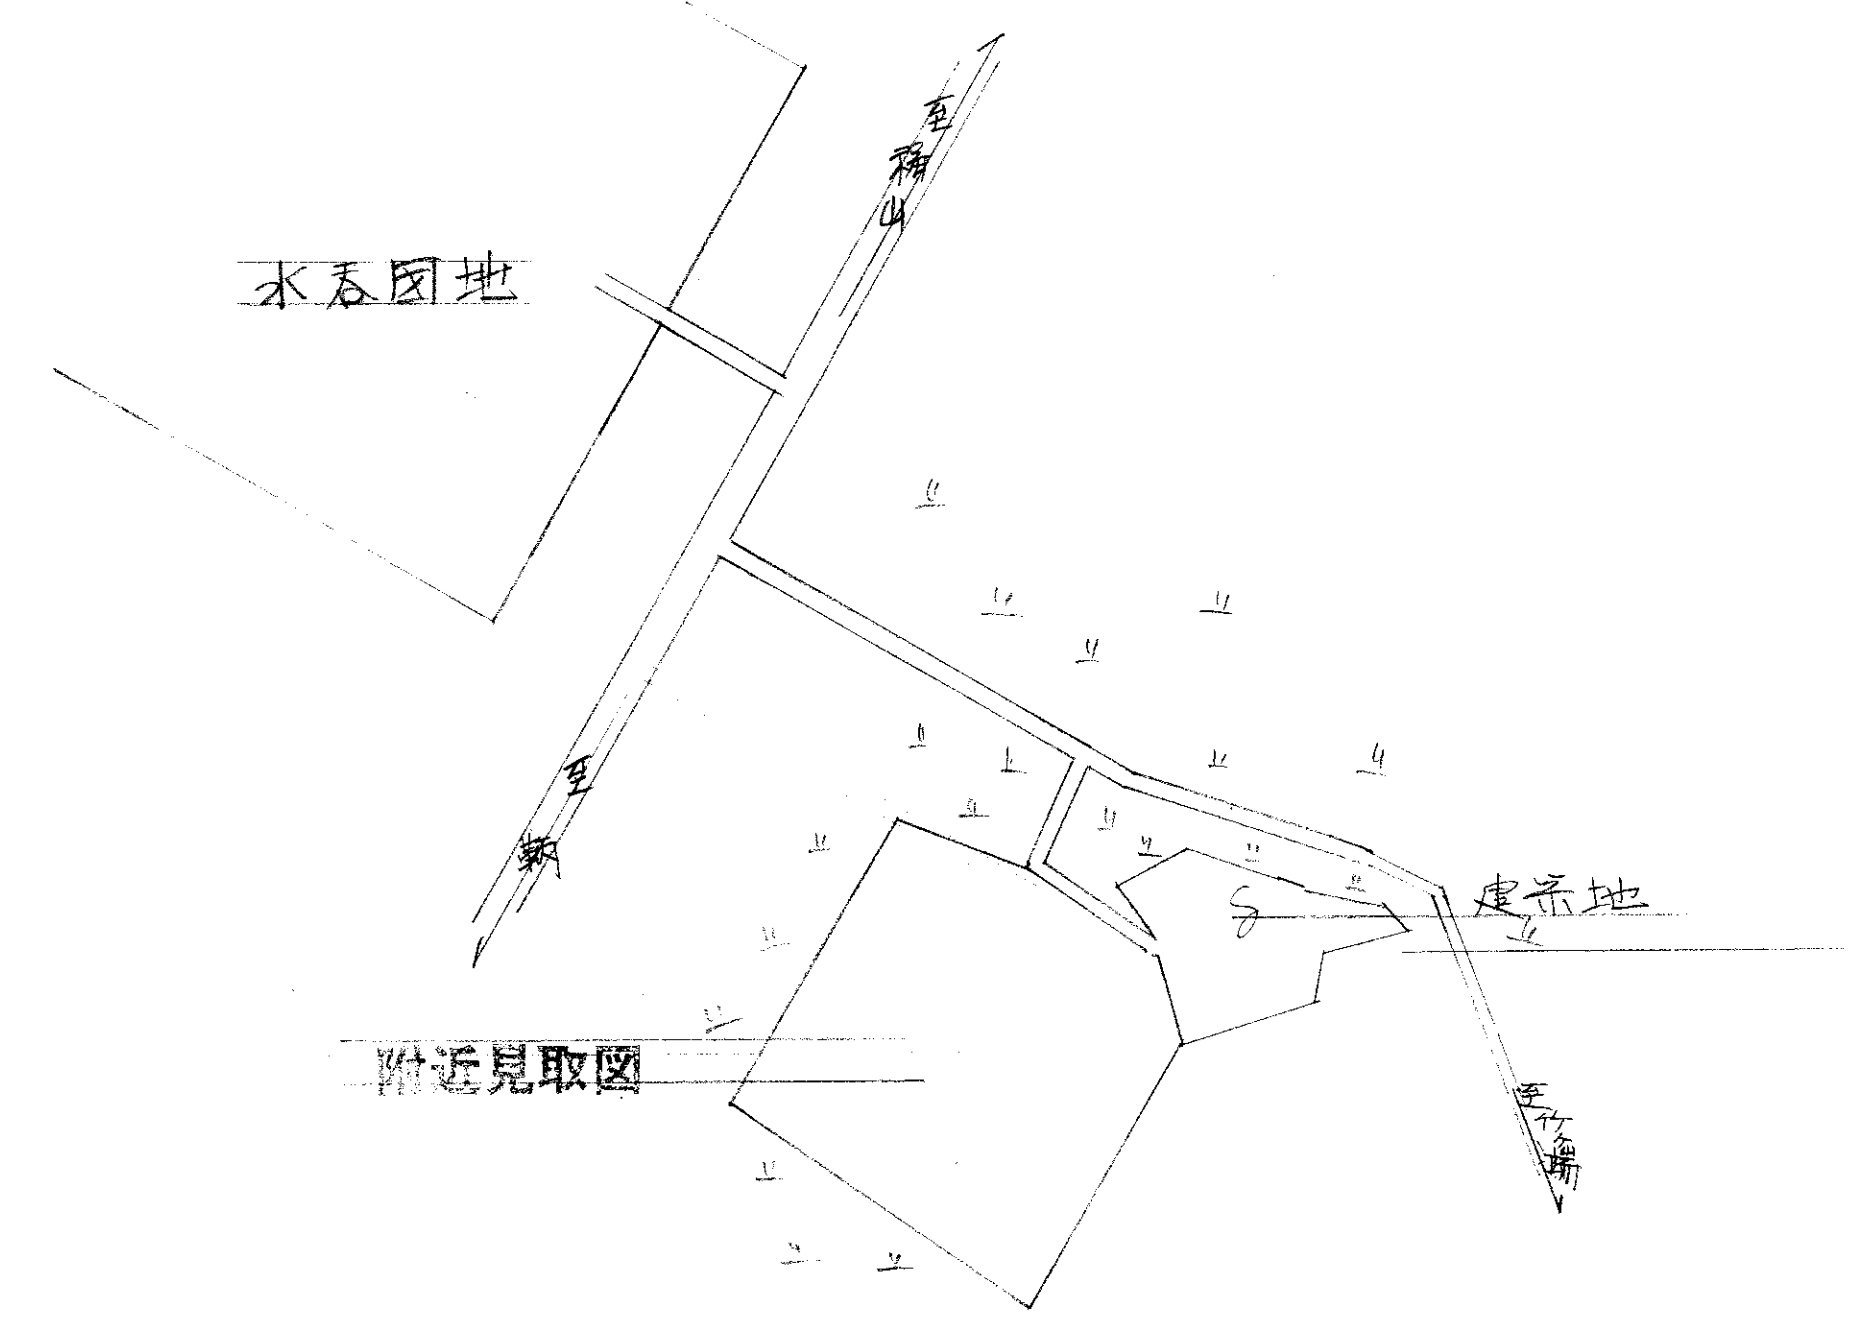

附近見取図

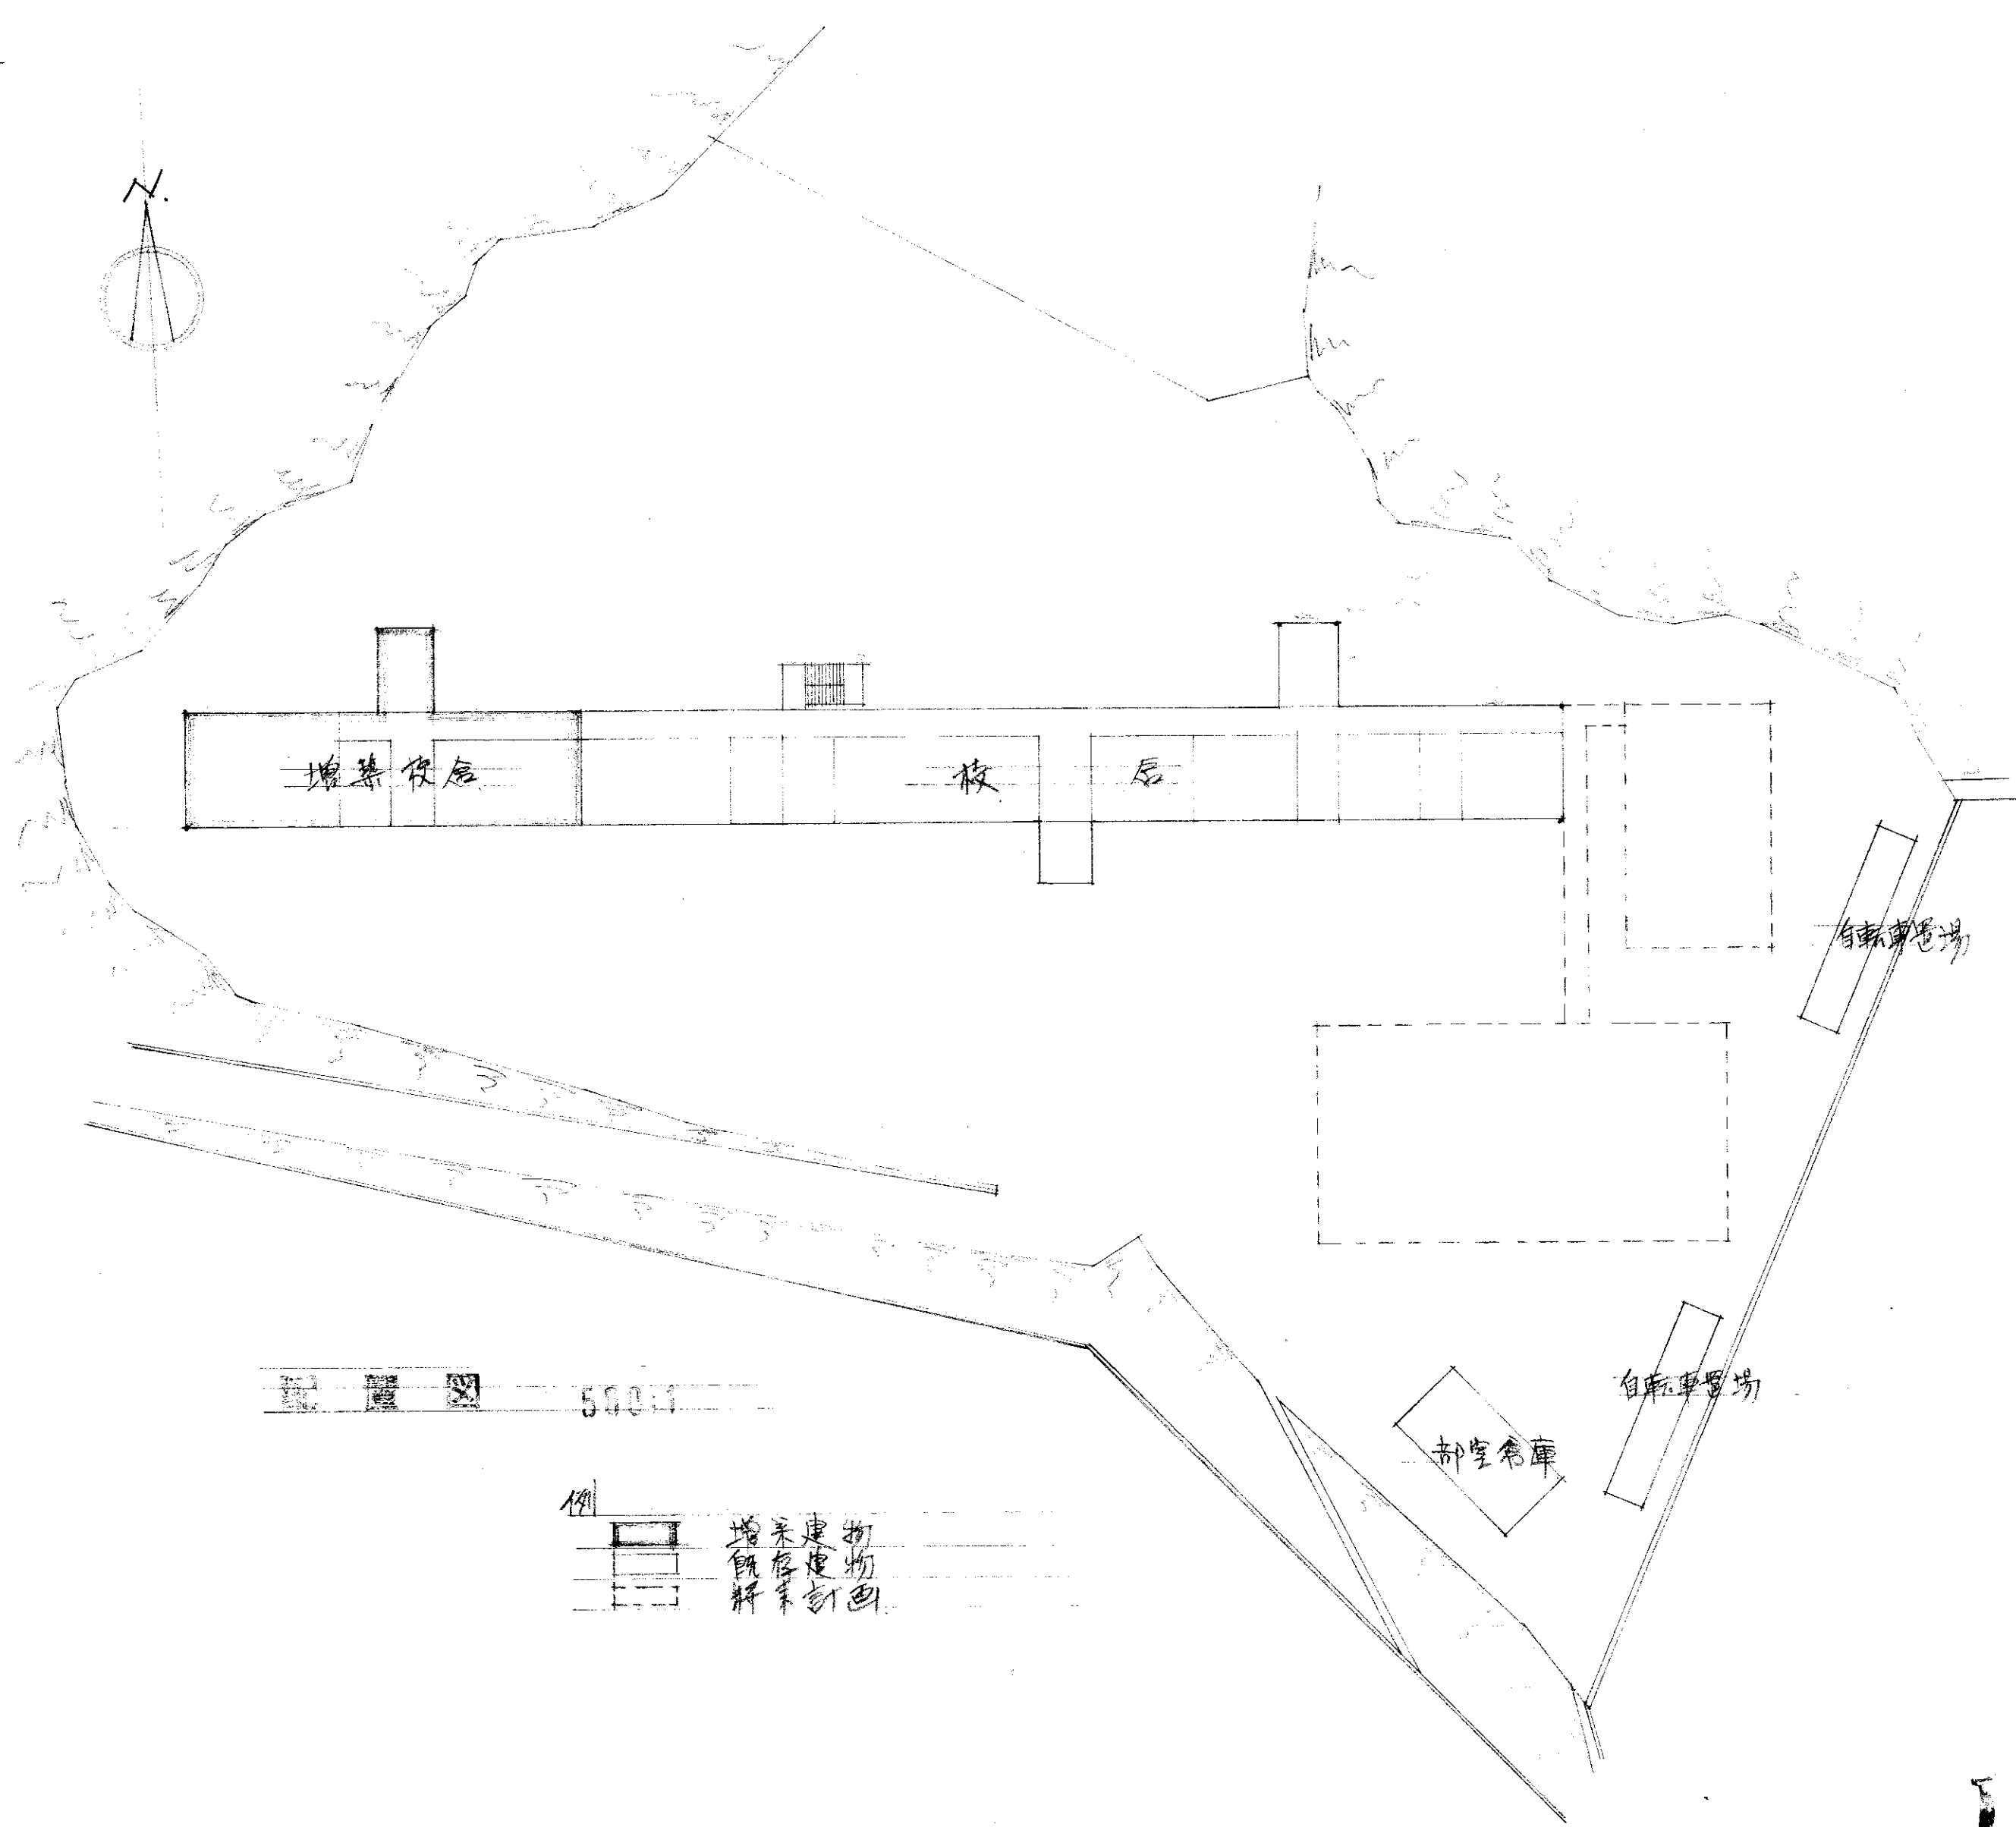

福山商業高等学校


校舎増築

221番地 / 2007年


附近見取図

竣工図


仕上表

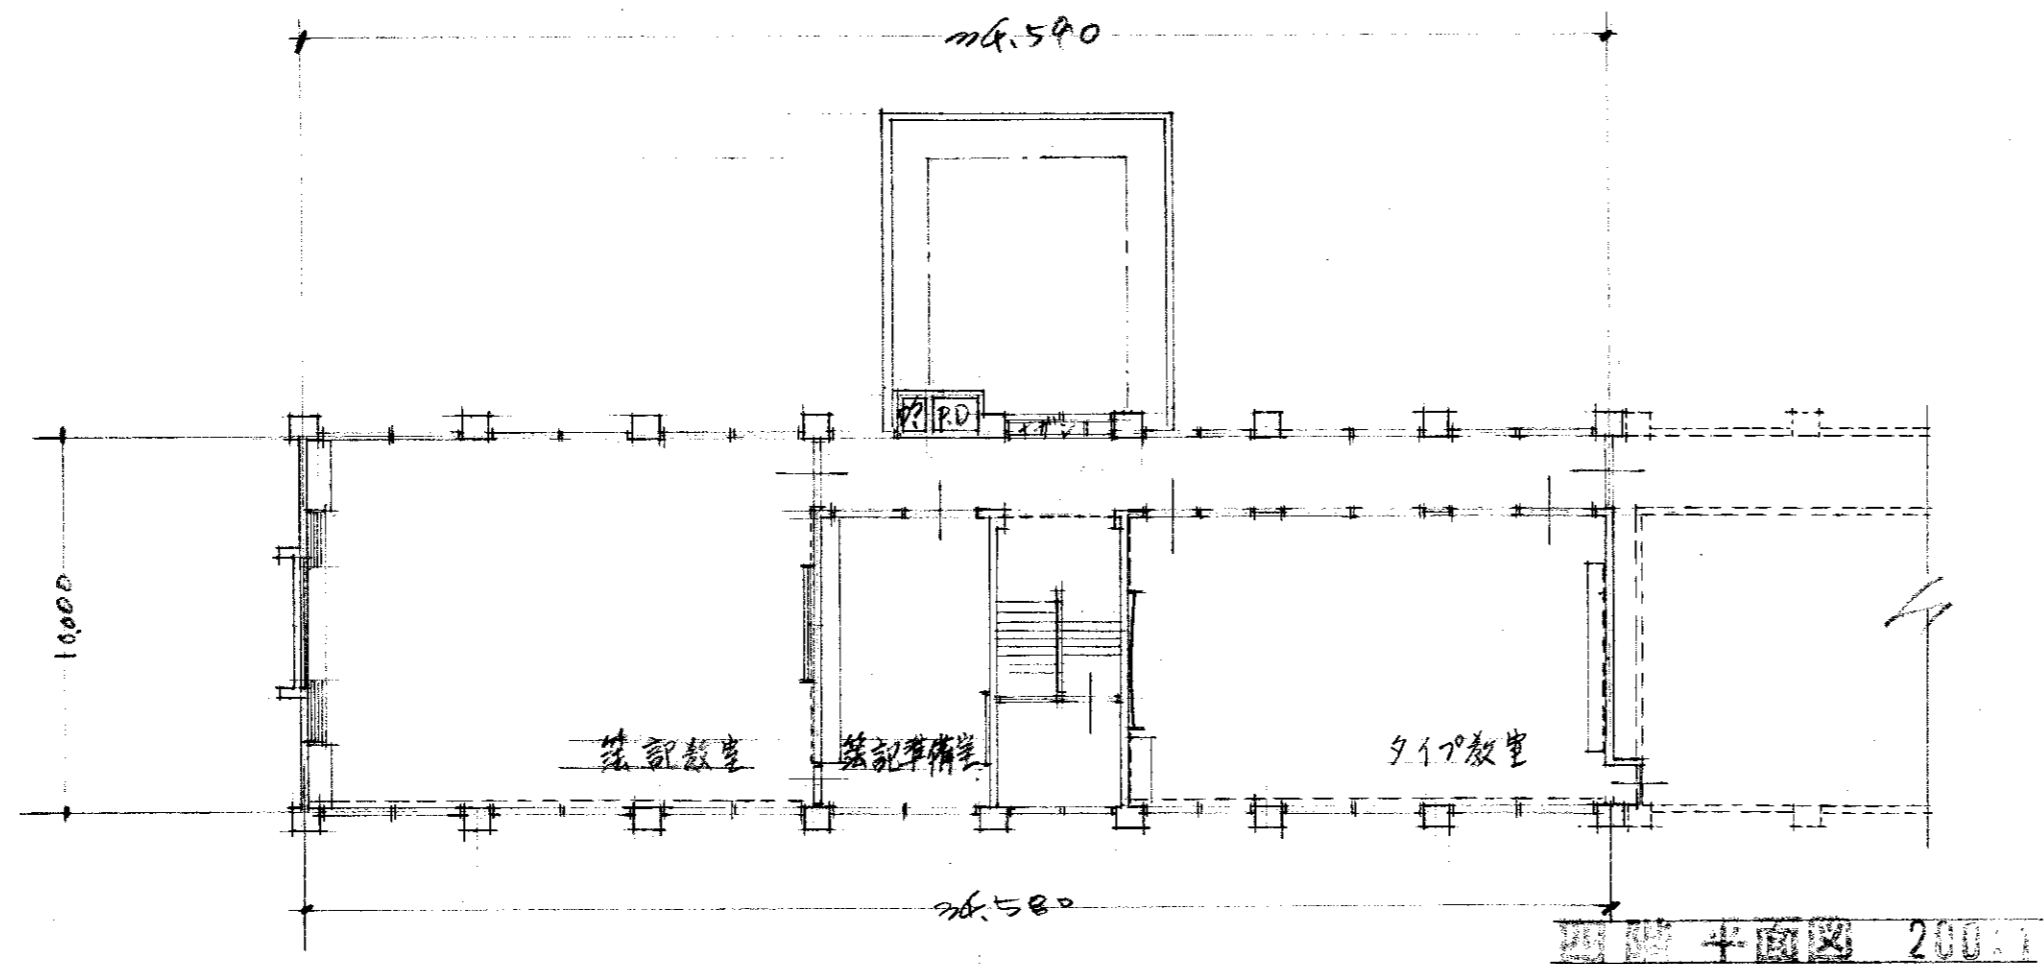



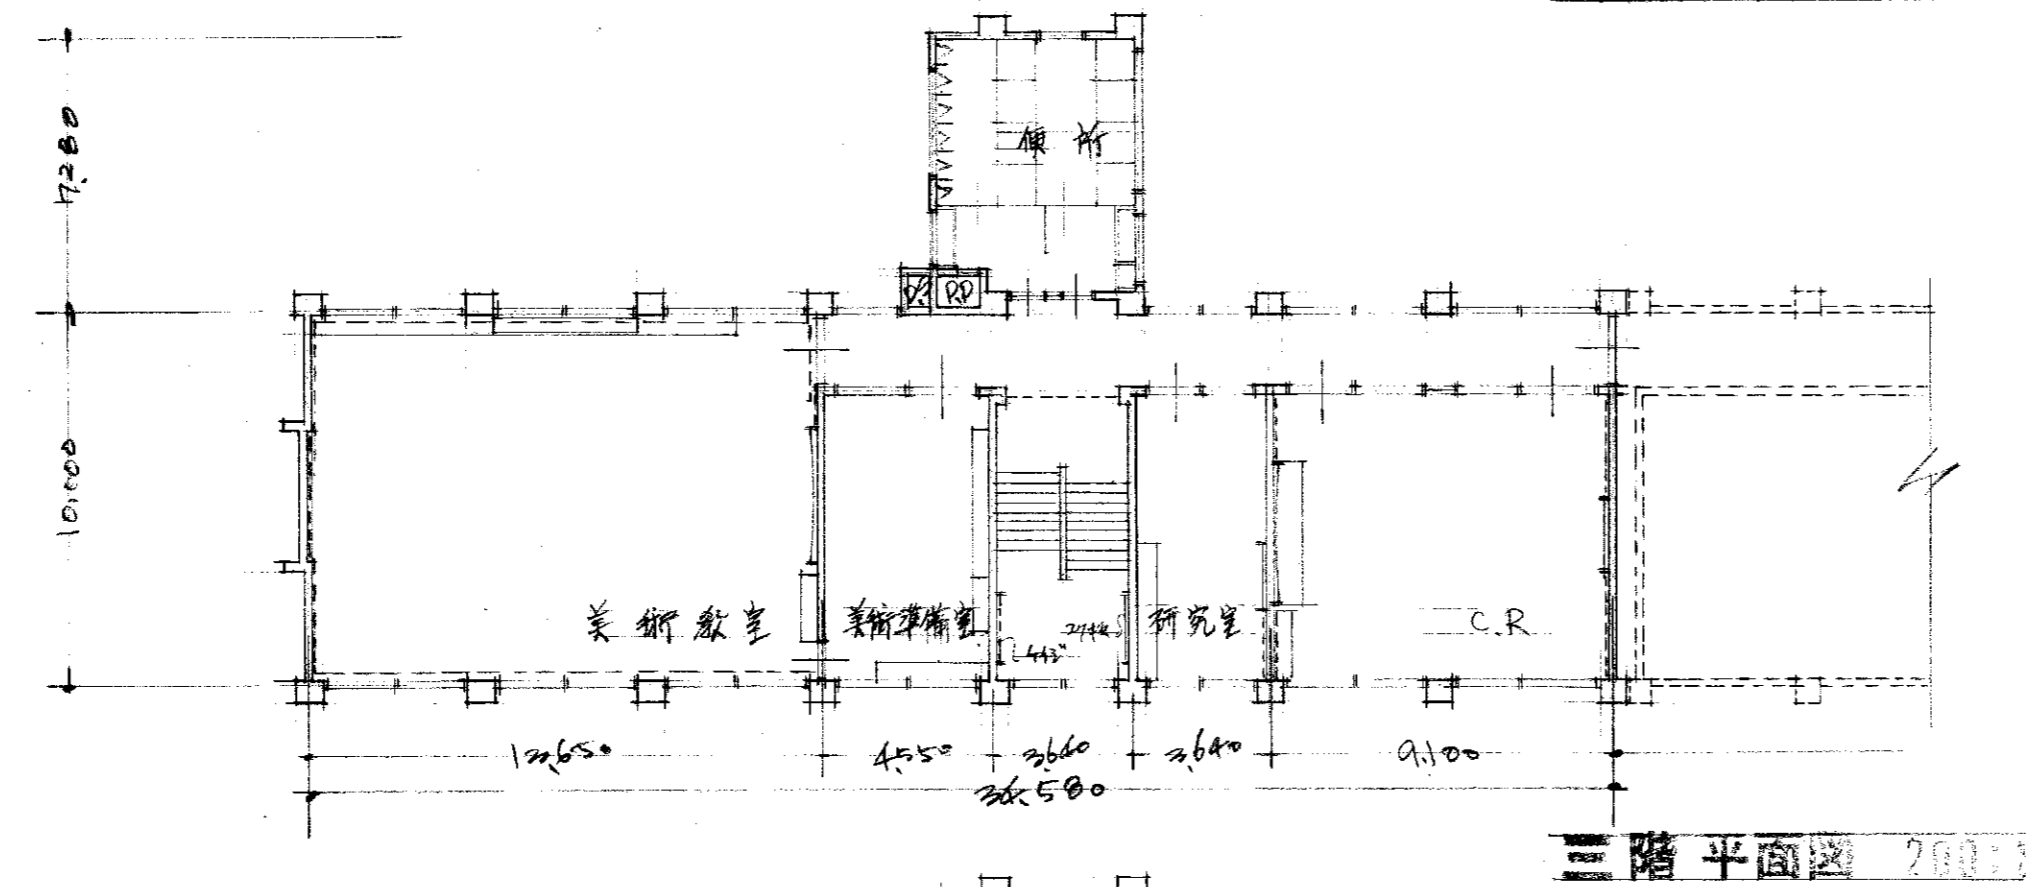



三階平面圖 200:1

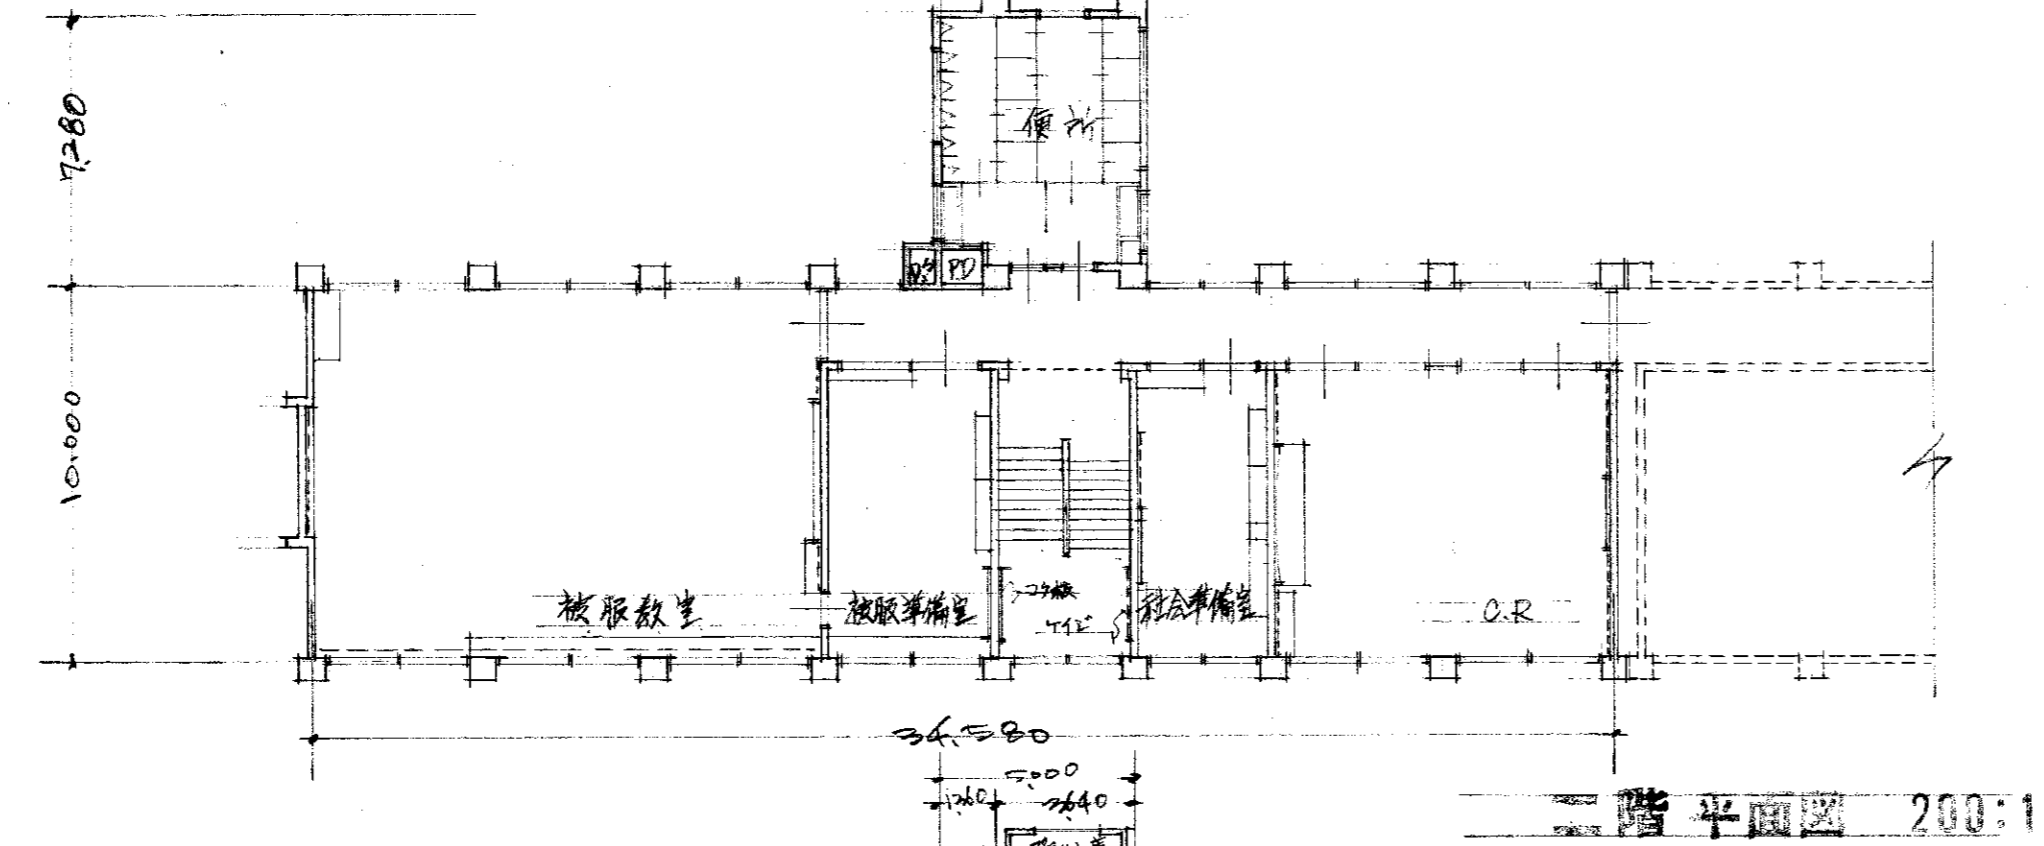



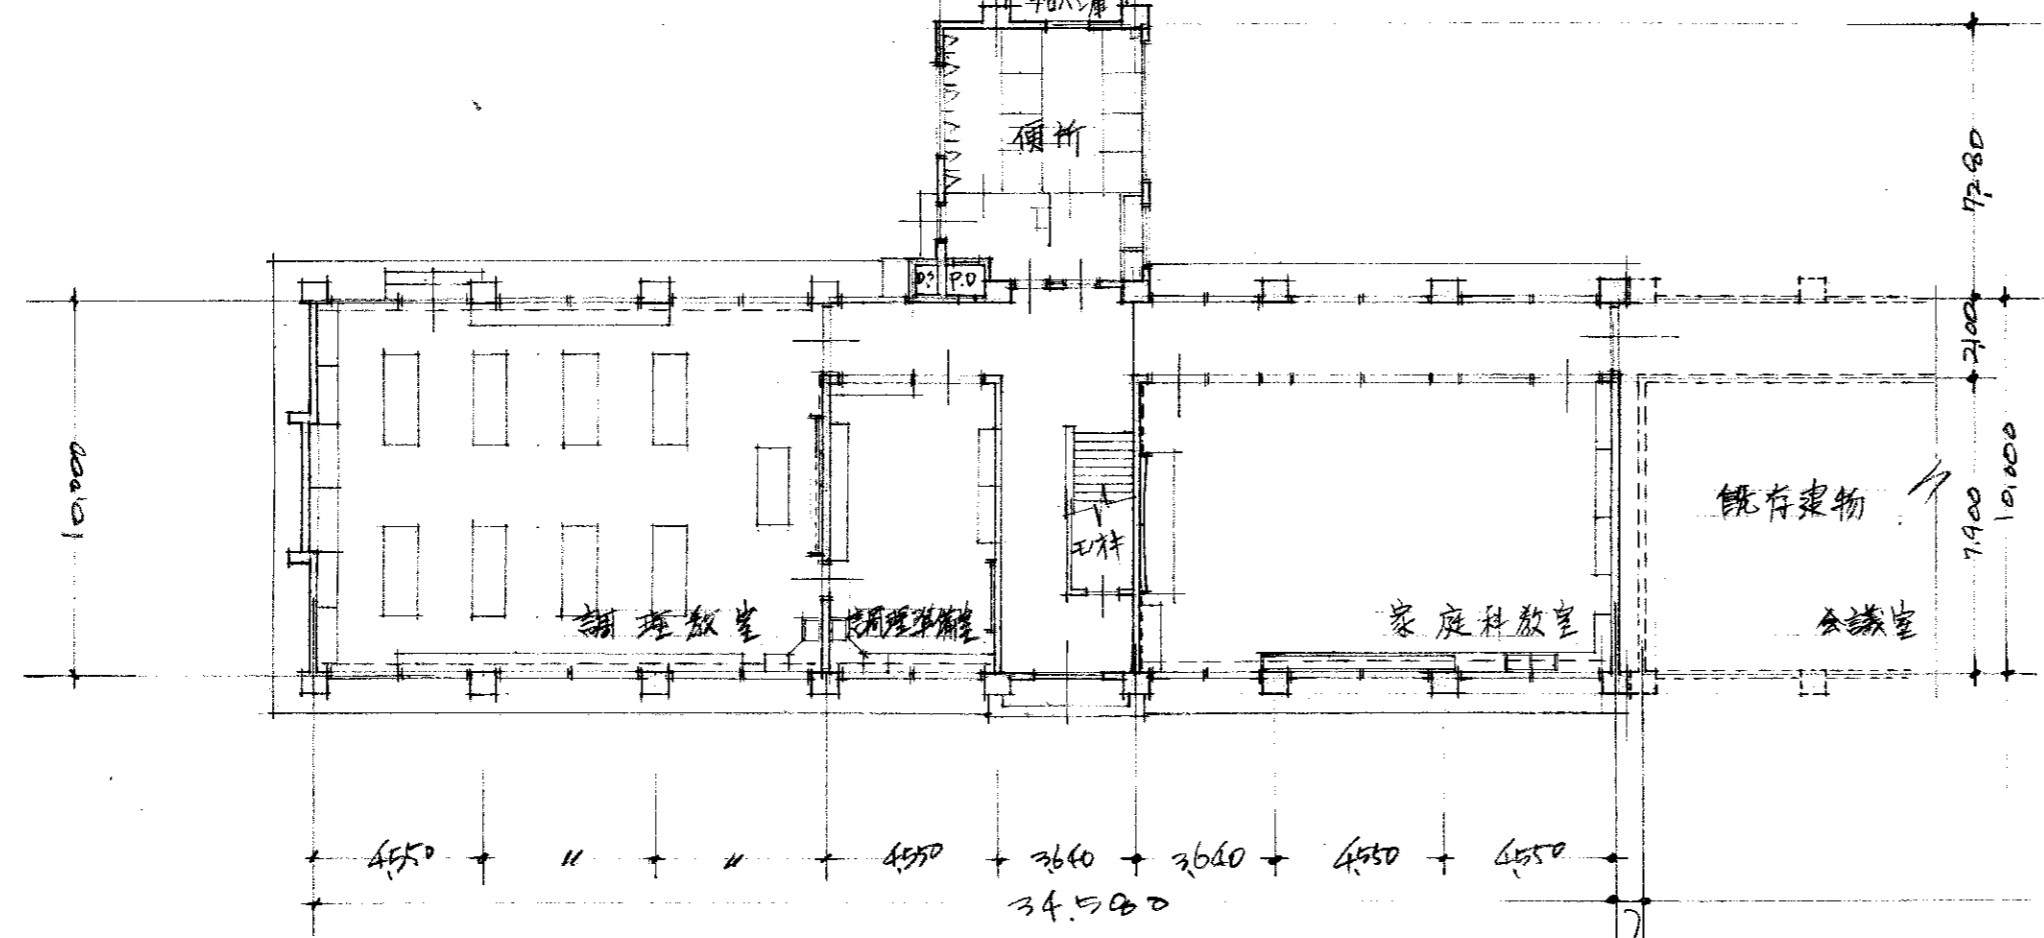


五階平面圖 200:1

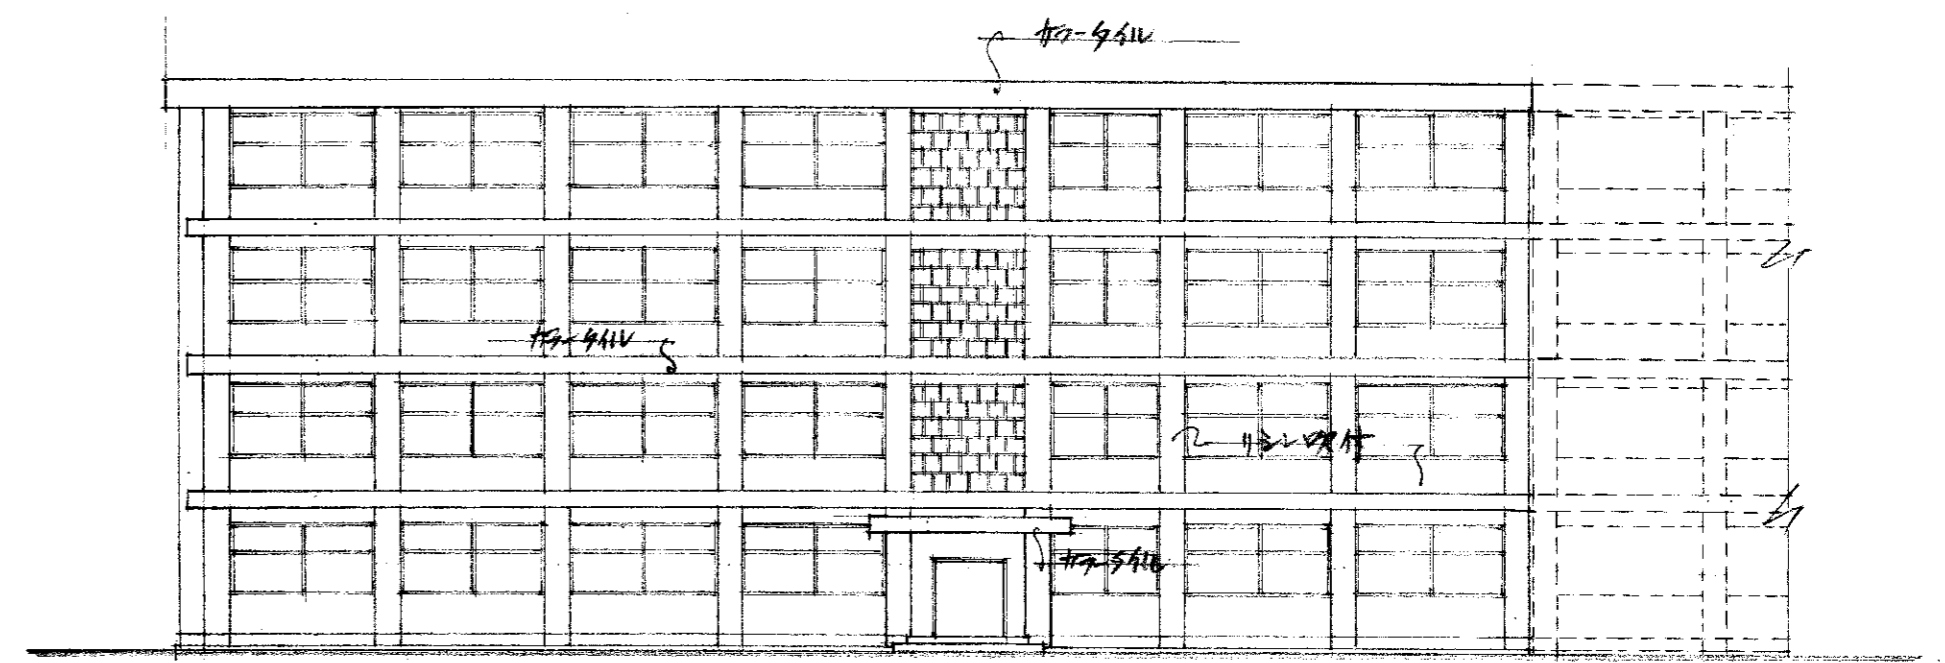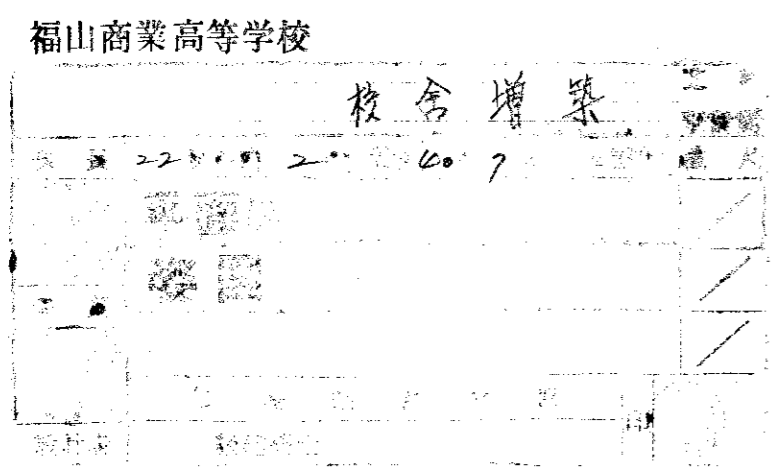


南面立面圖 200:1

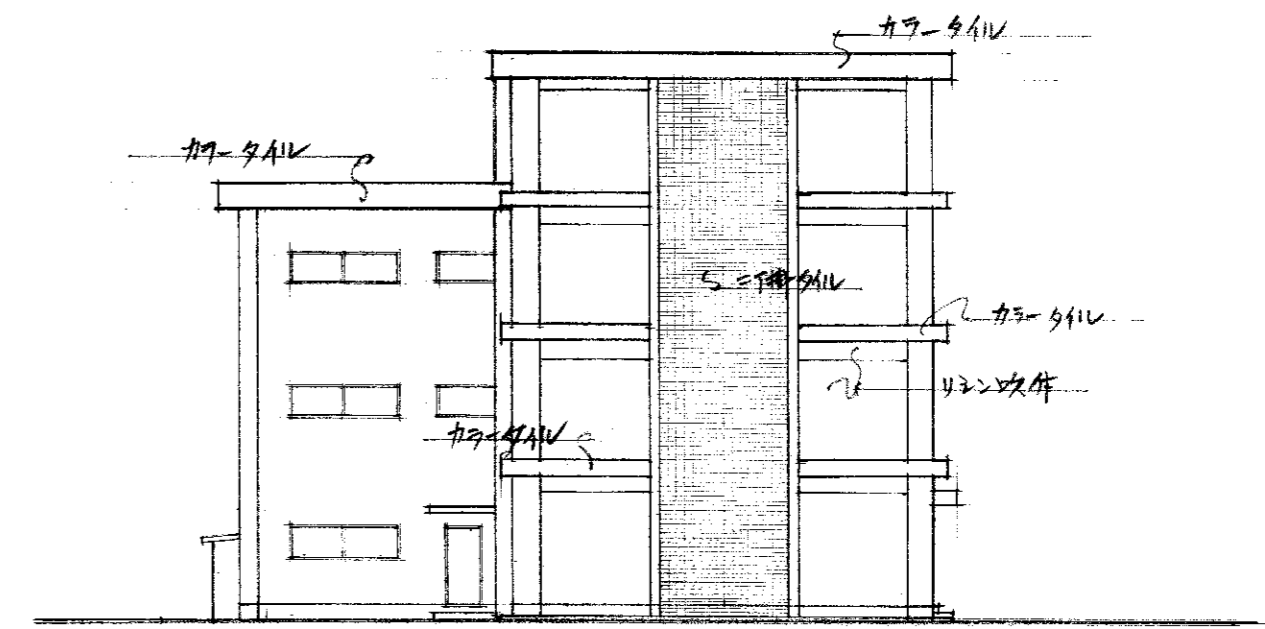

西面立面圖 200:1

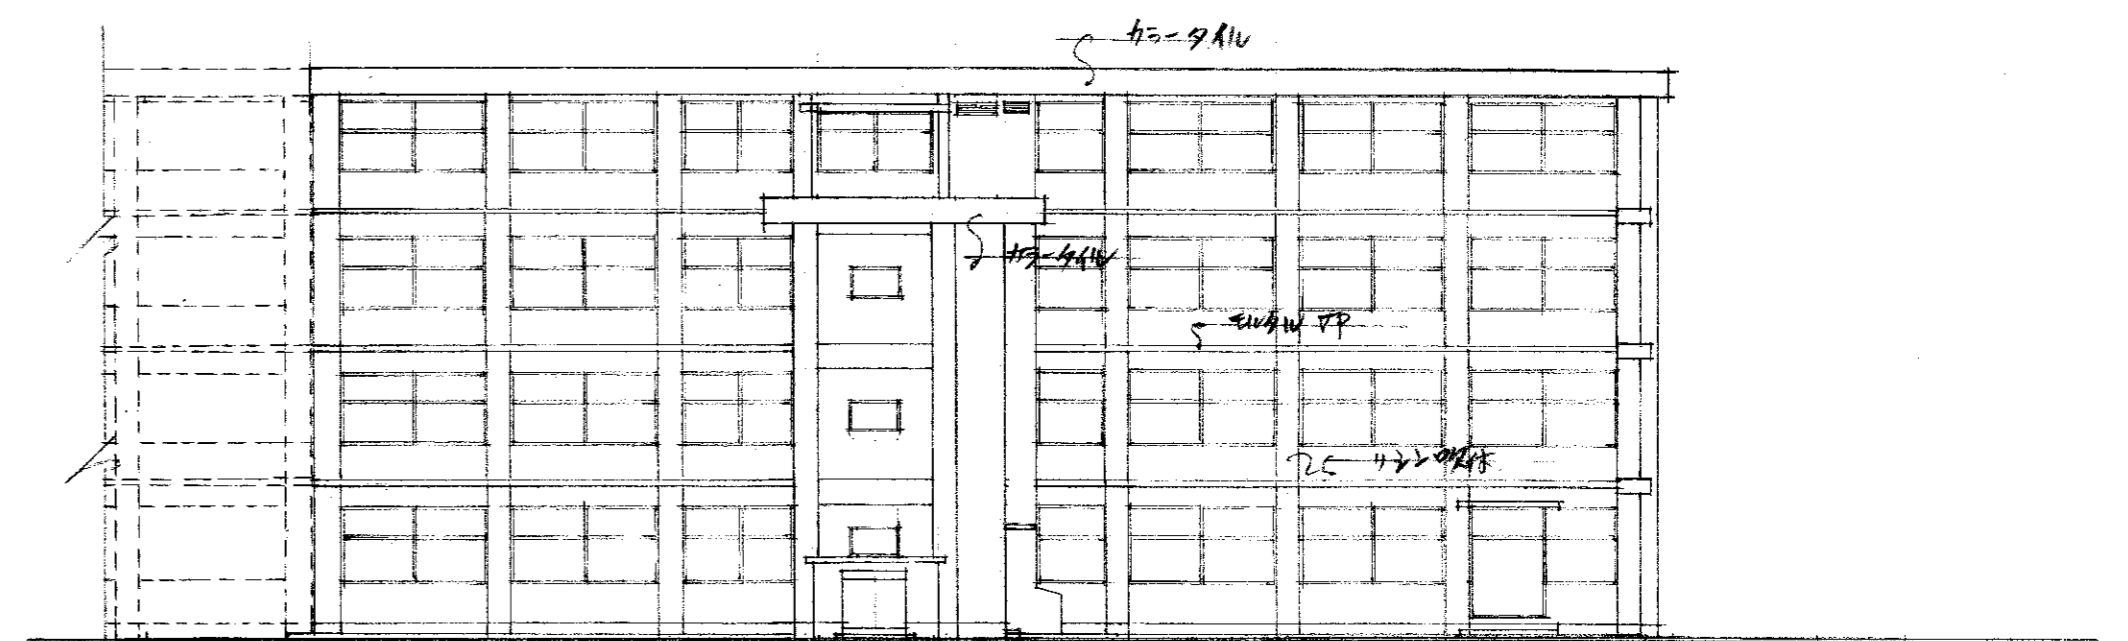

北面立面圖 200:1

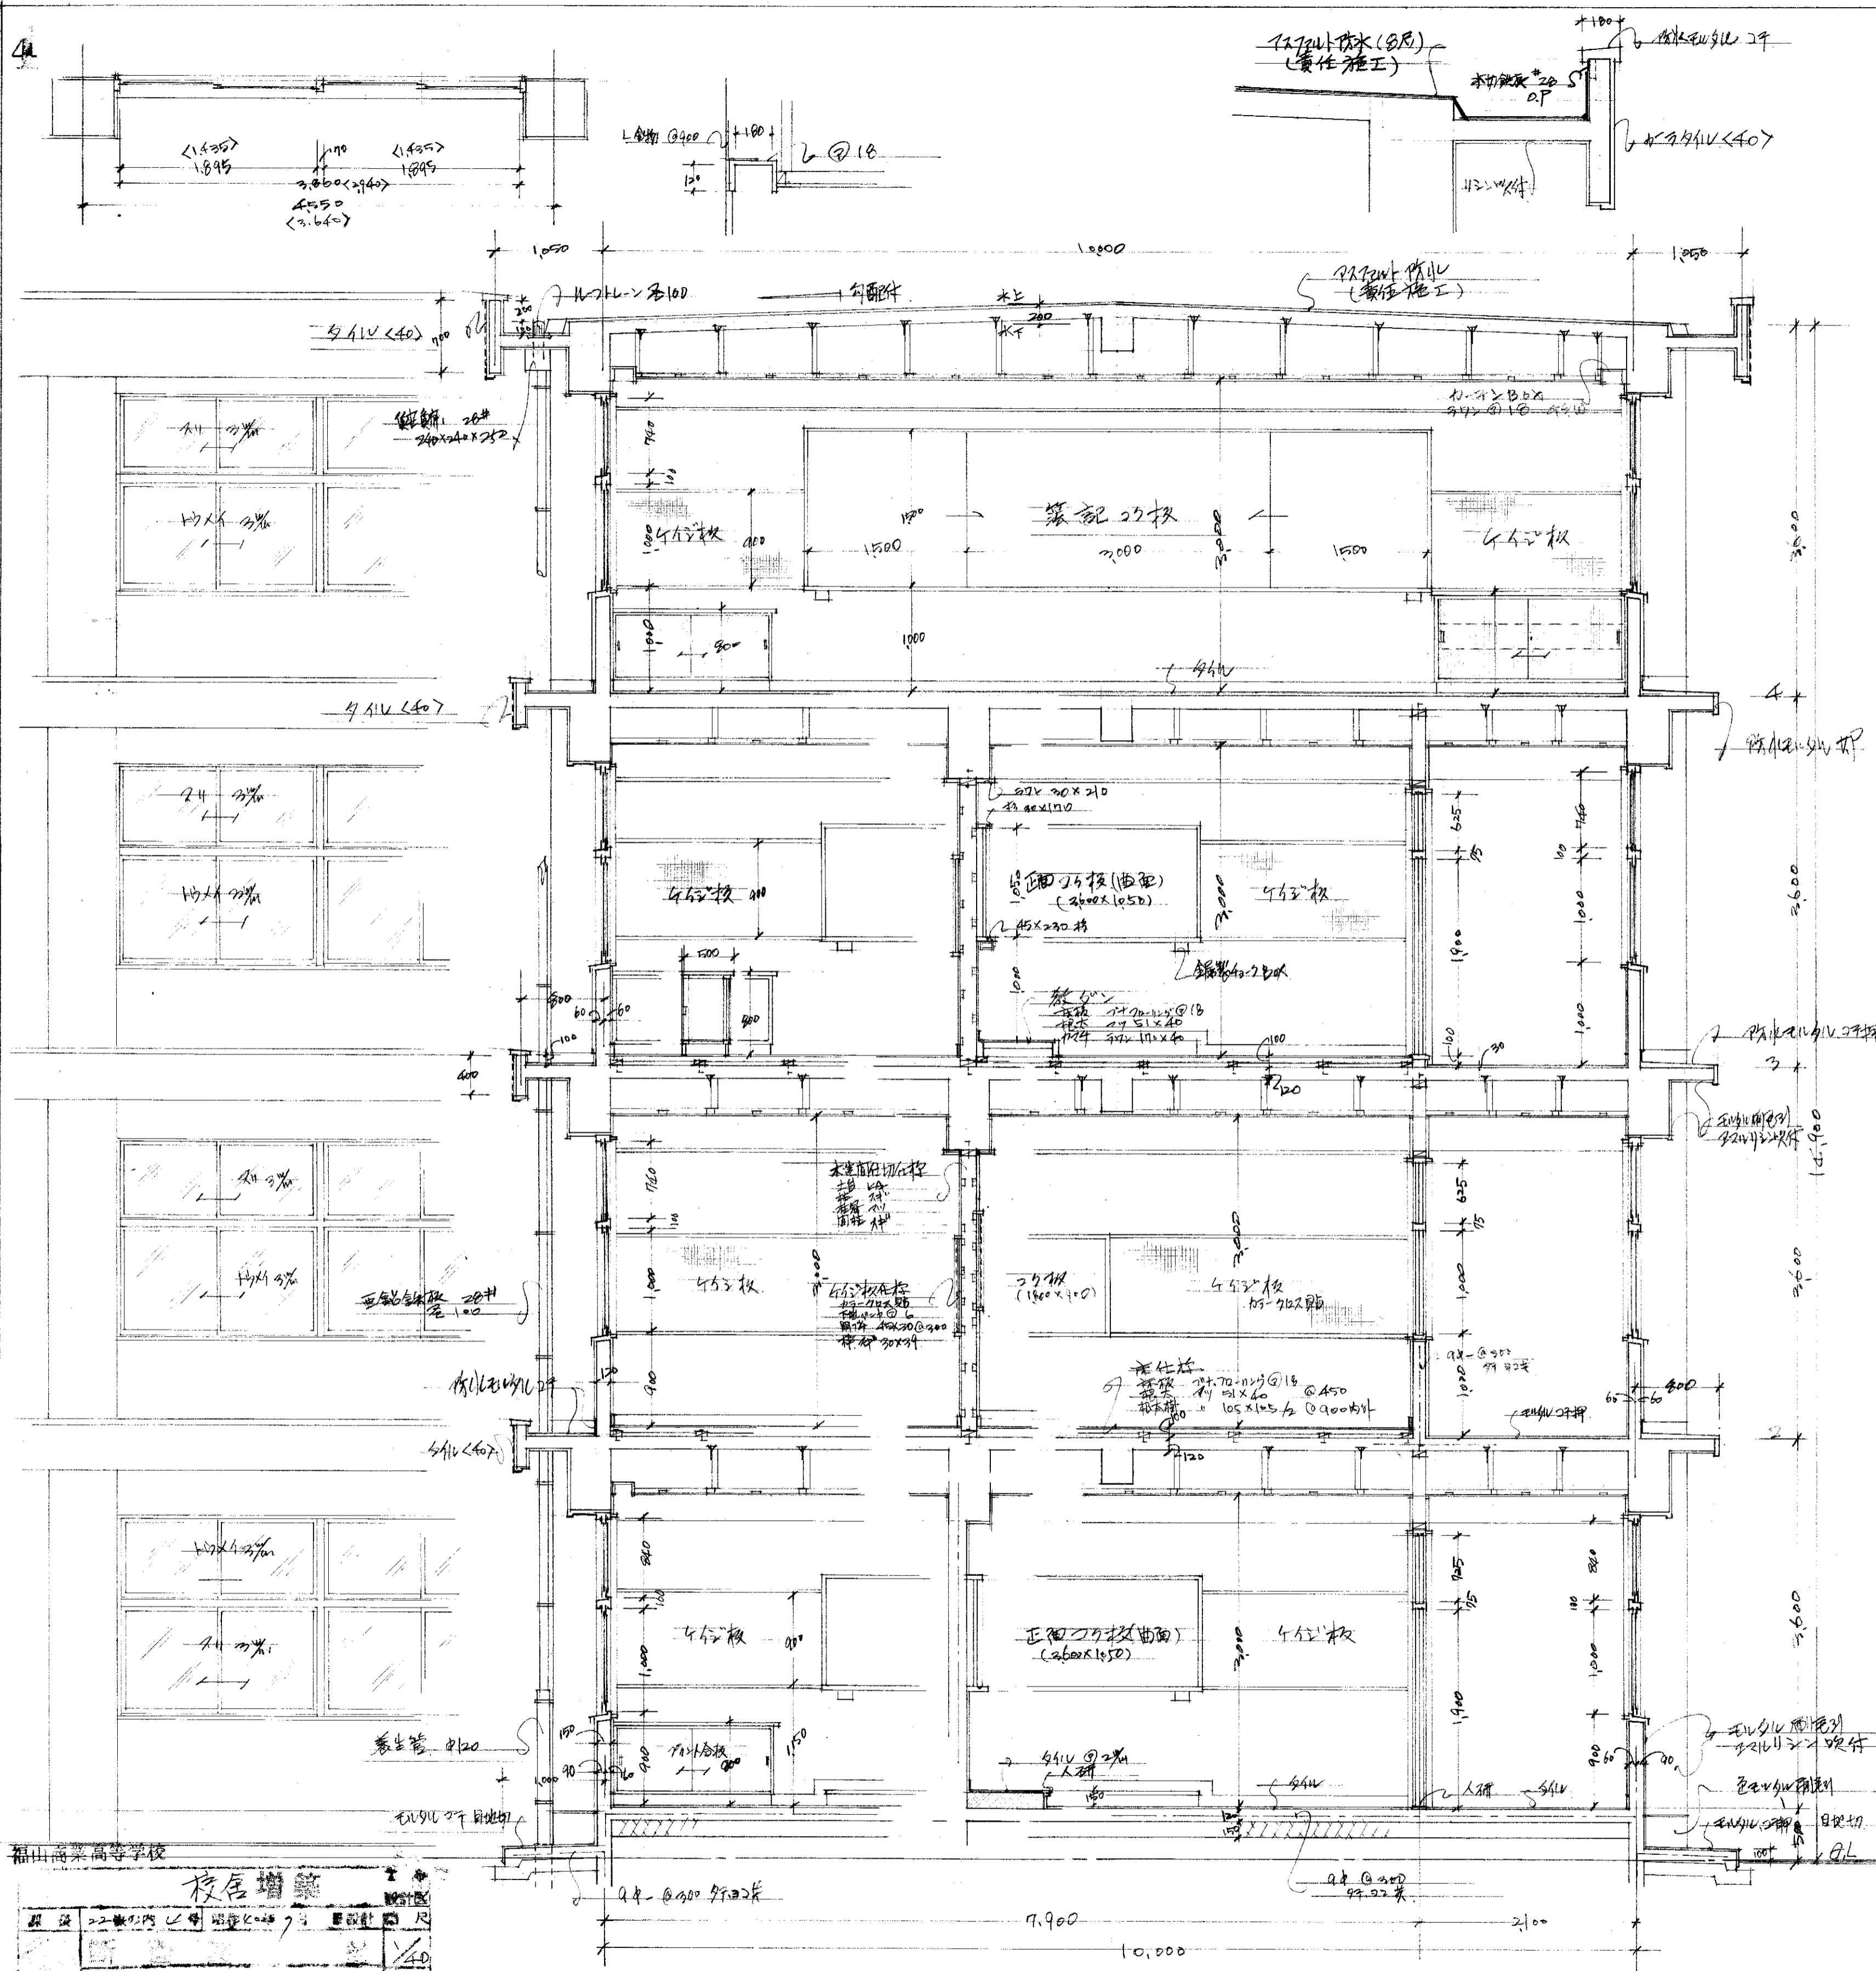



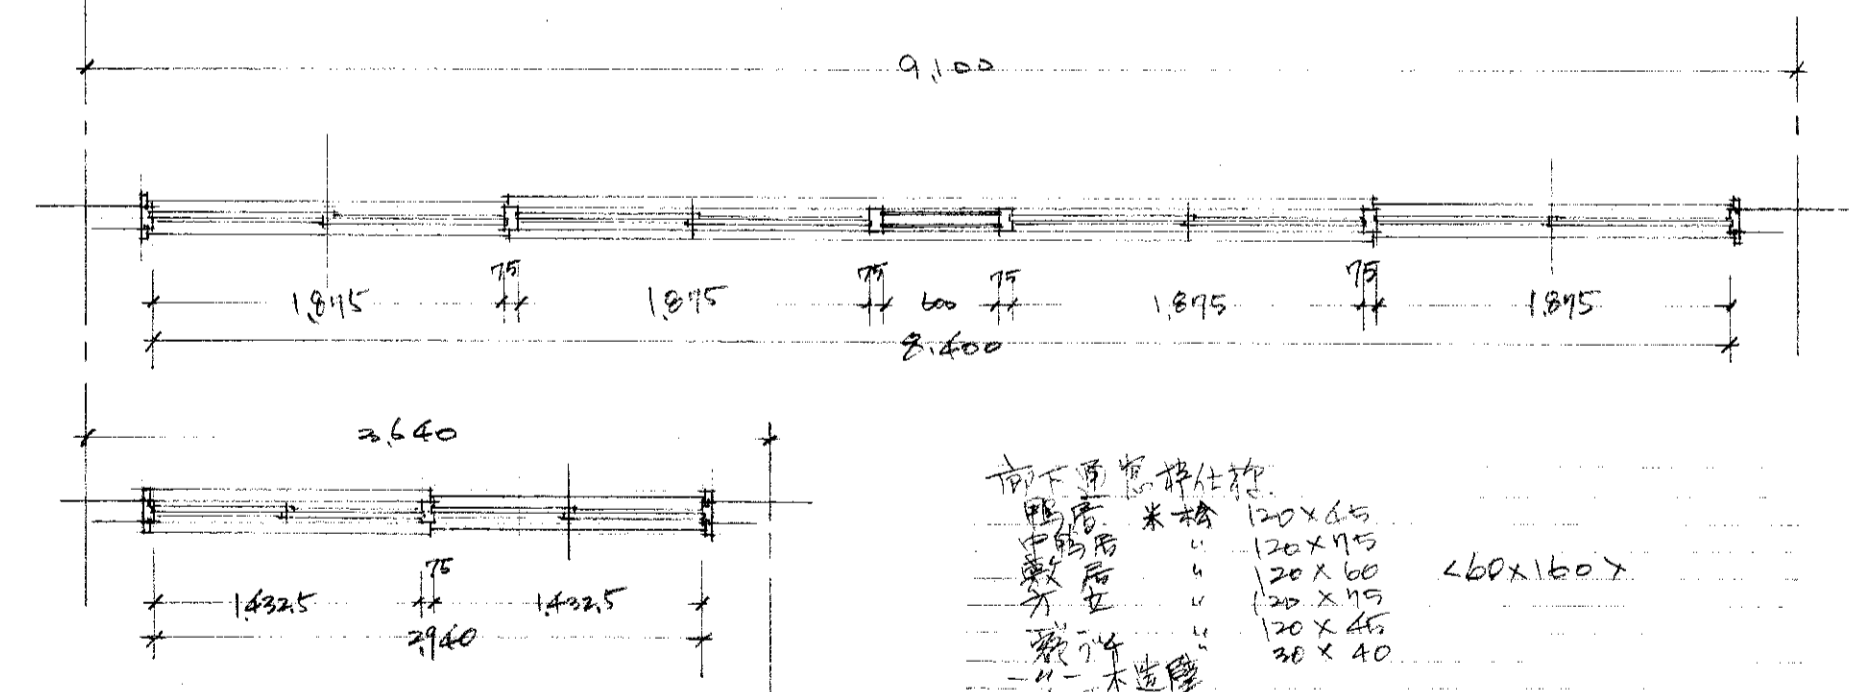


福山商業高等学校

校舎増築









工事概要

工事名称	福山商業高等学校校舎		新築工事
工事場所	福山市水呑町字日田出東227番地		
1 本館棟	鉄筋2711 <sup>M</sup> 造	4階建	1棟
面積1階	937.433		
2階	910.850		
3階	910.850		
4階	874.450		
計	3,633.583		
2 部室倉庫	木造平家建	波形スレト葺	1棟
面積	91.370		
3 自転車置場	軽量鉄骨造平家建	波形スレト葺	2棟
面積	1	66.240	1棟
	2	66.240	1棟
4 非常階段	鉄骨造		1ヶ所
5 電気工事、給排水衛生工事は別途工事とする			

附近見取図

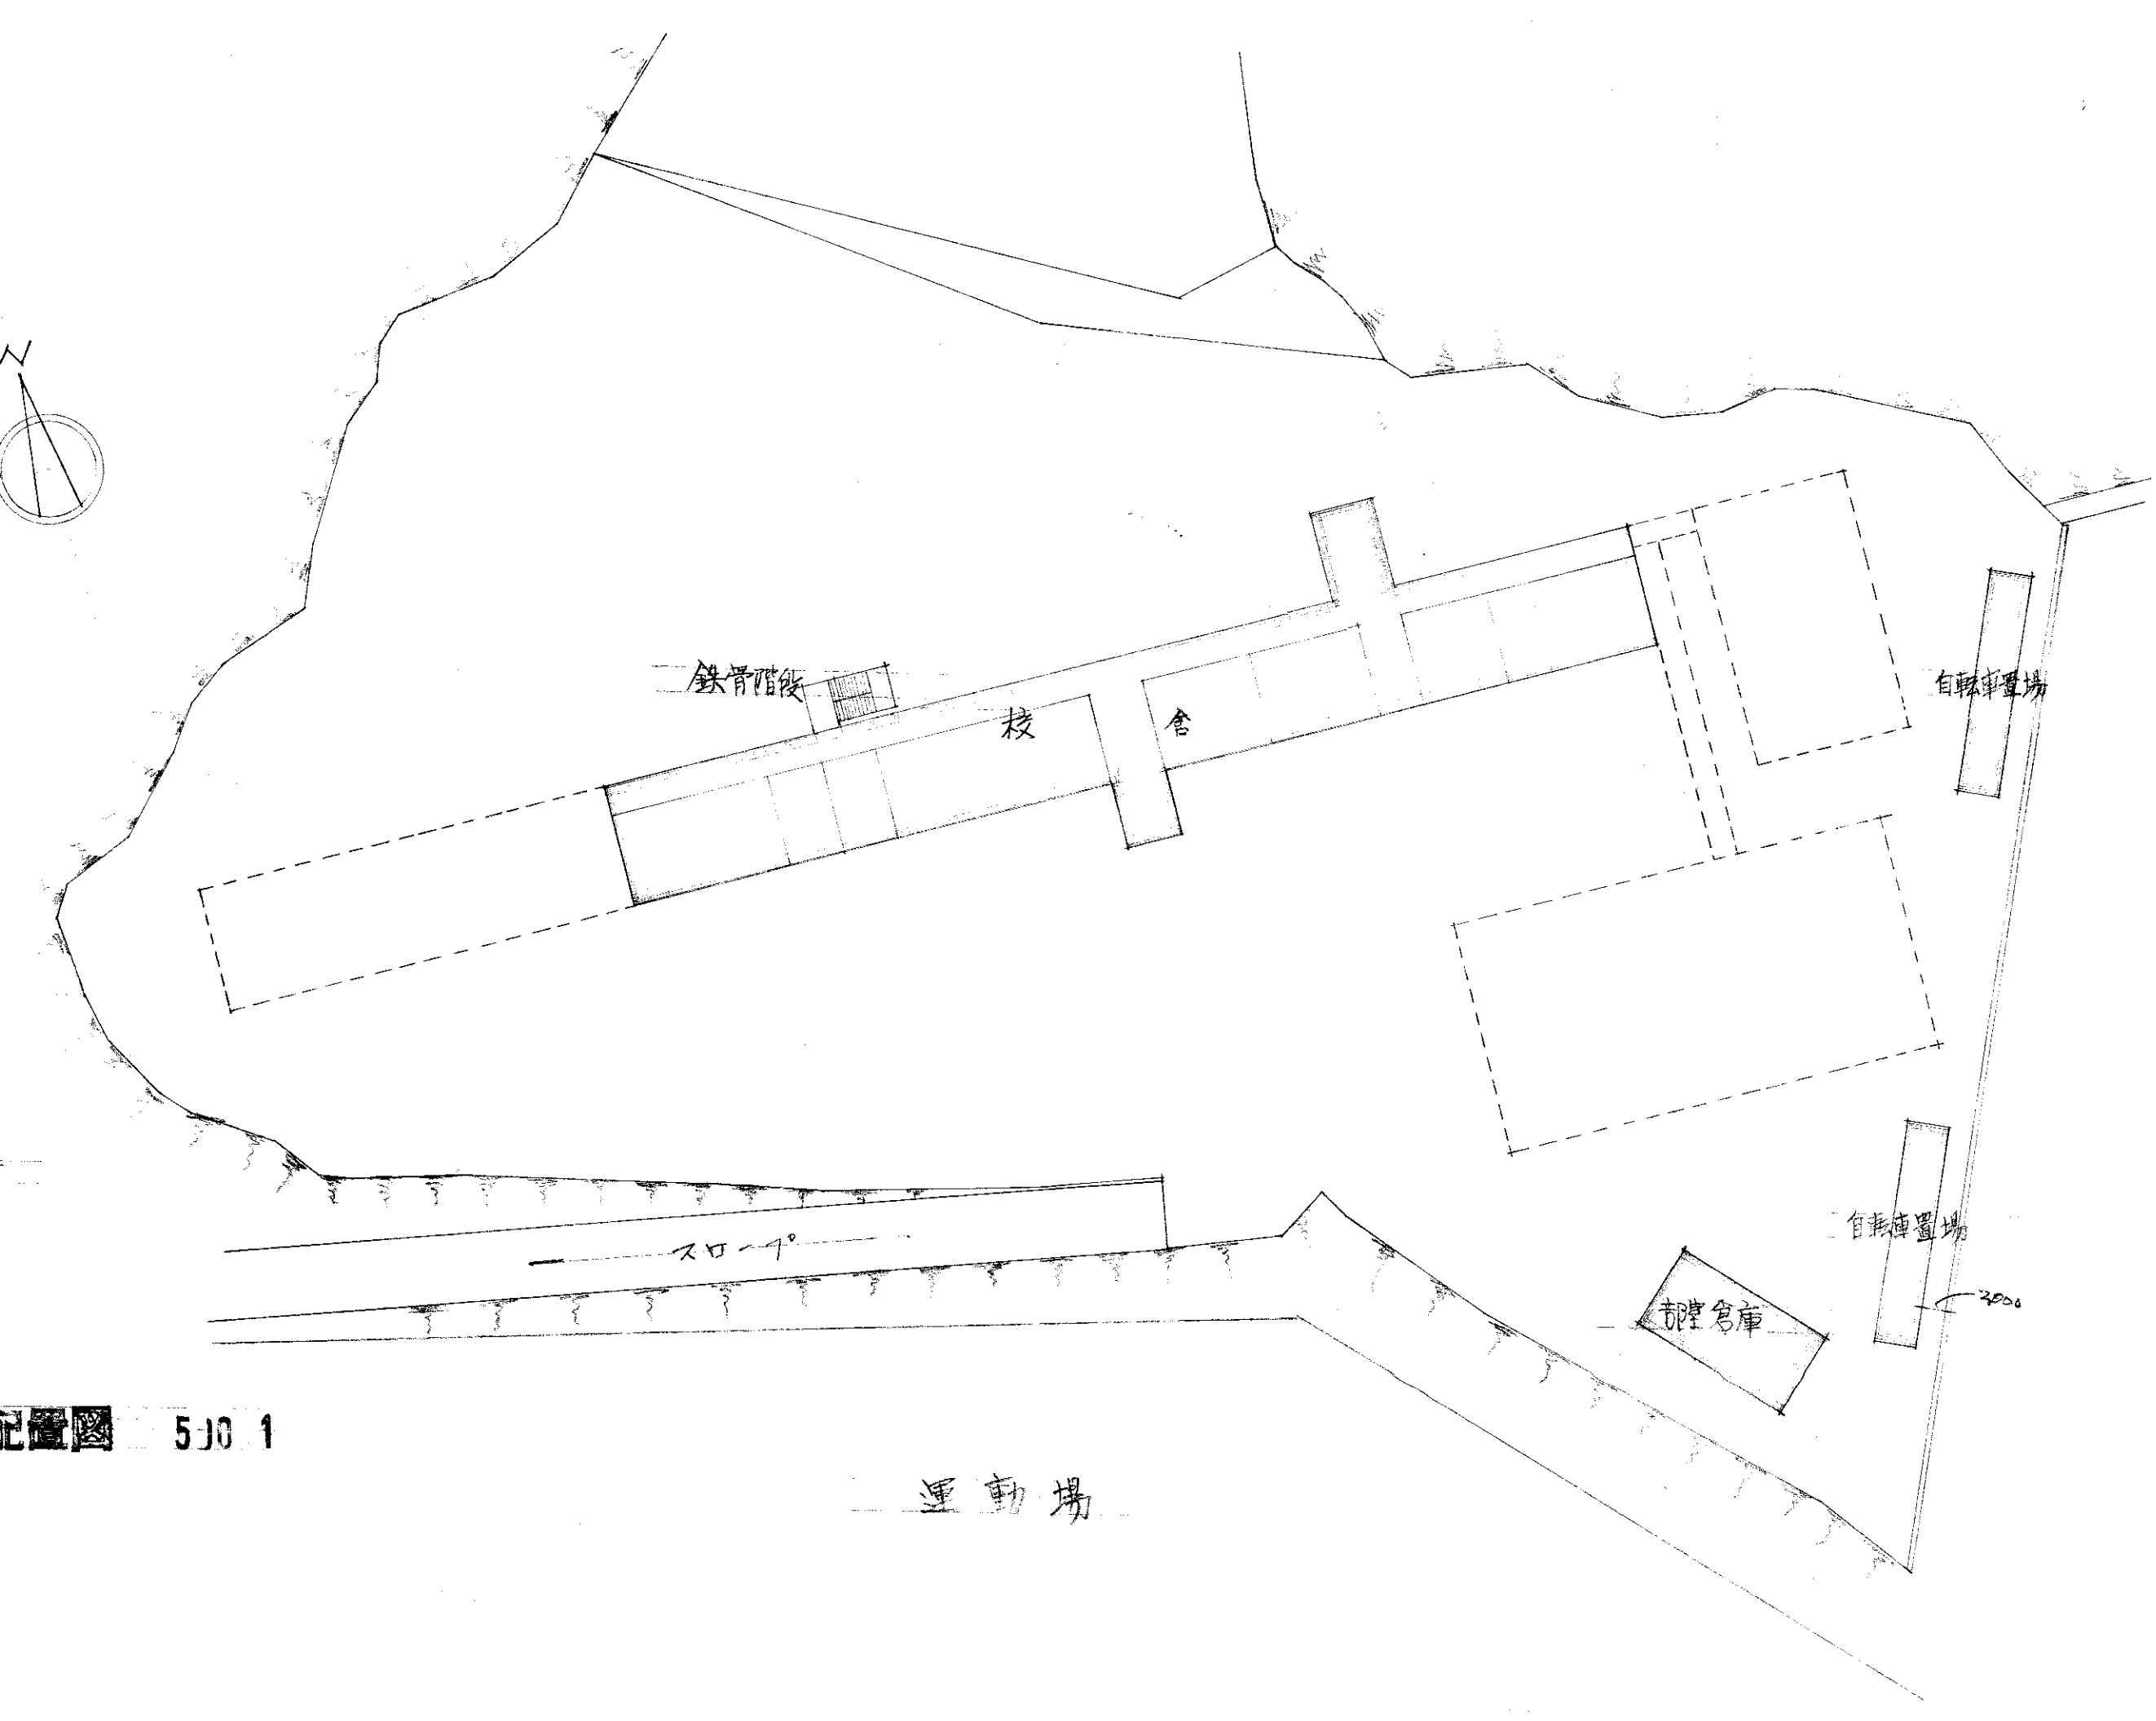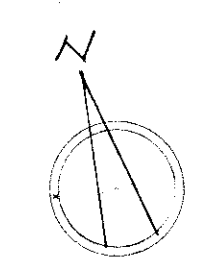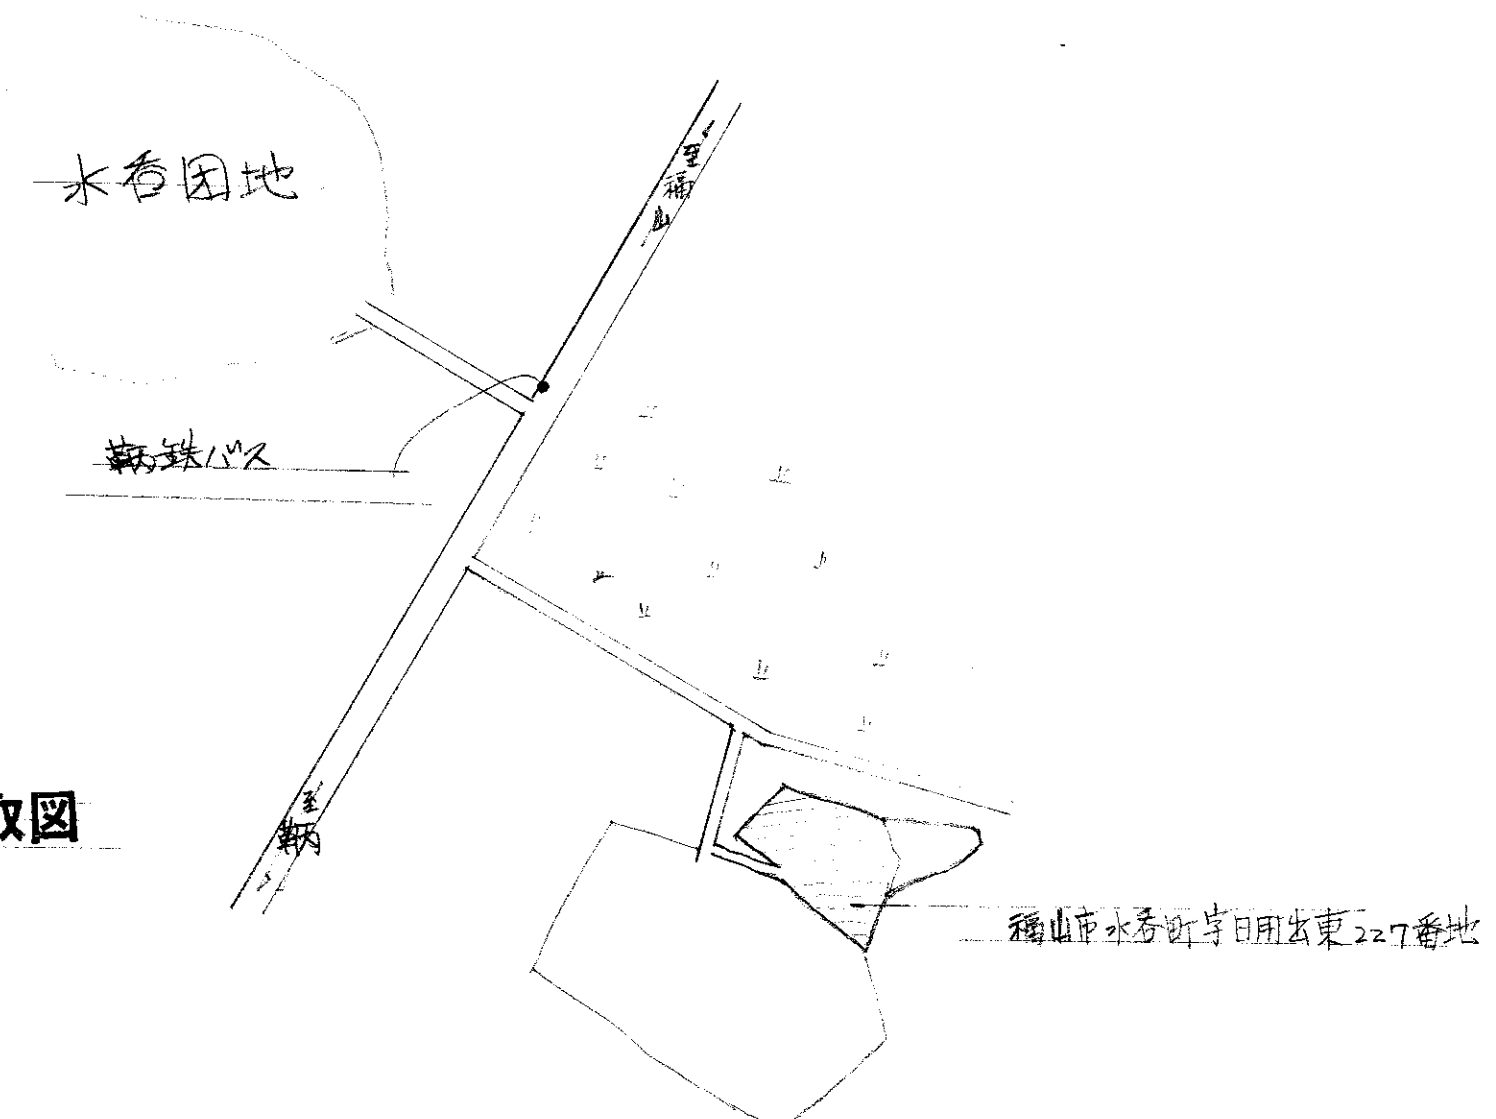


凡例  
 [Solid Box] 新築建物  
 [Dashed Box] 既存建物


配置図 5J0 1

福山商業高等学校校舎その他新築


設計者	[Signature]		

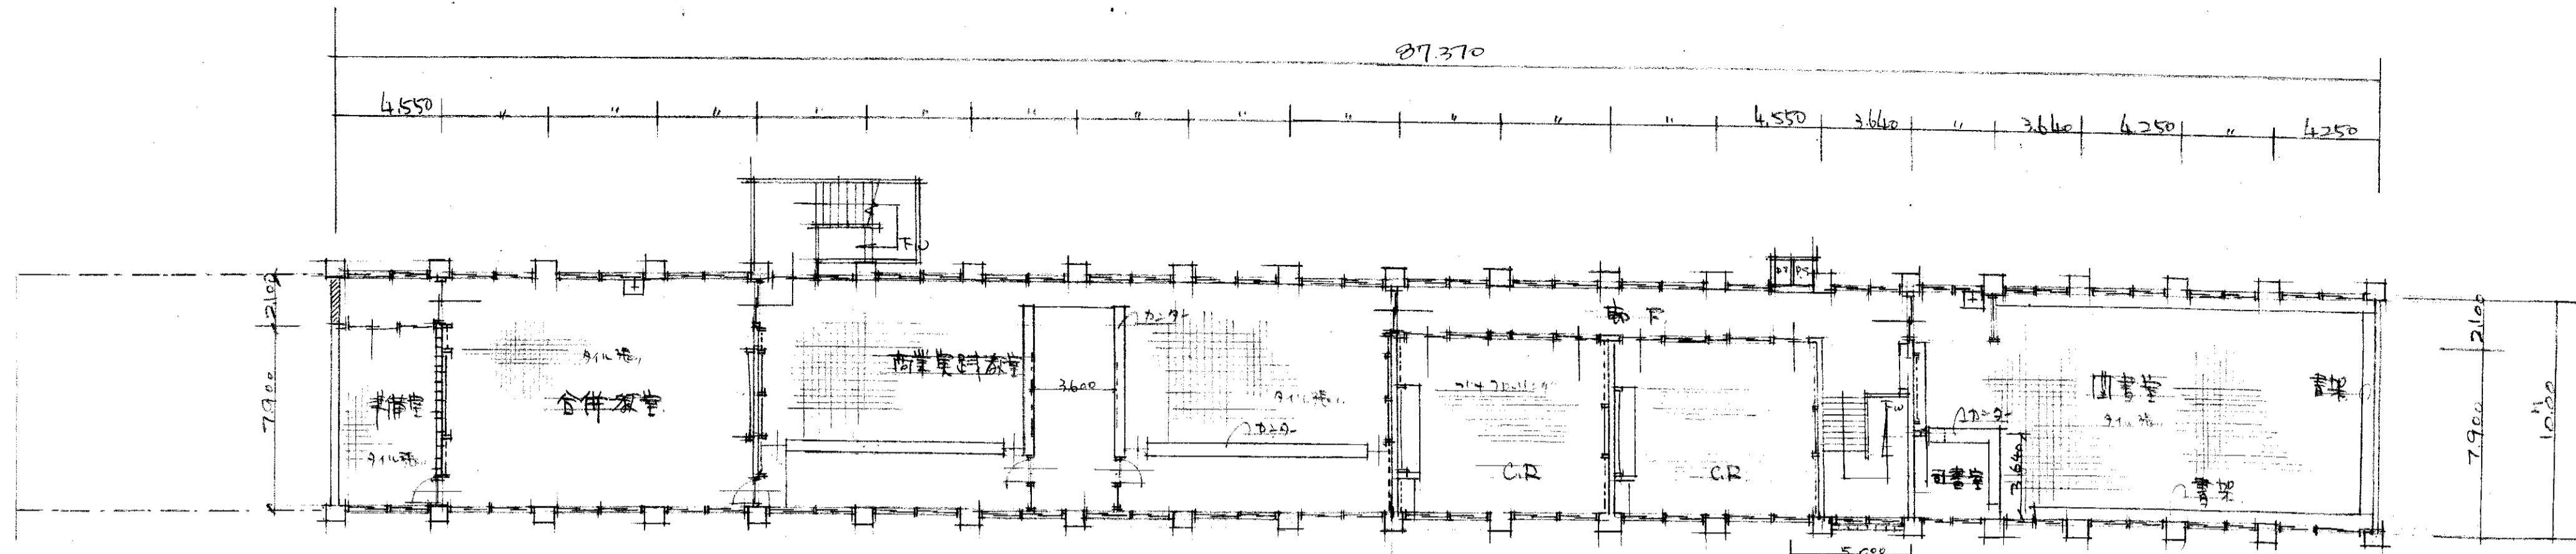


四階平面圖

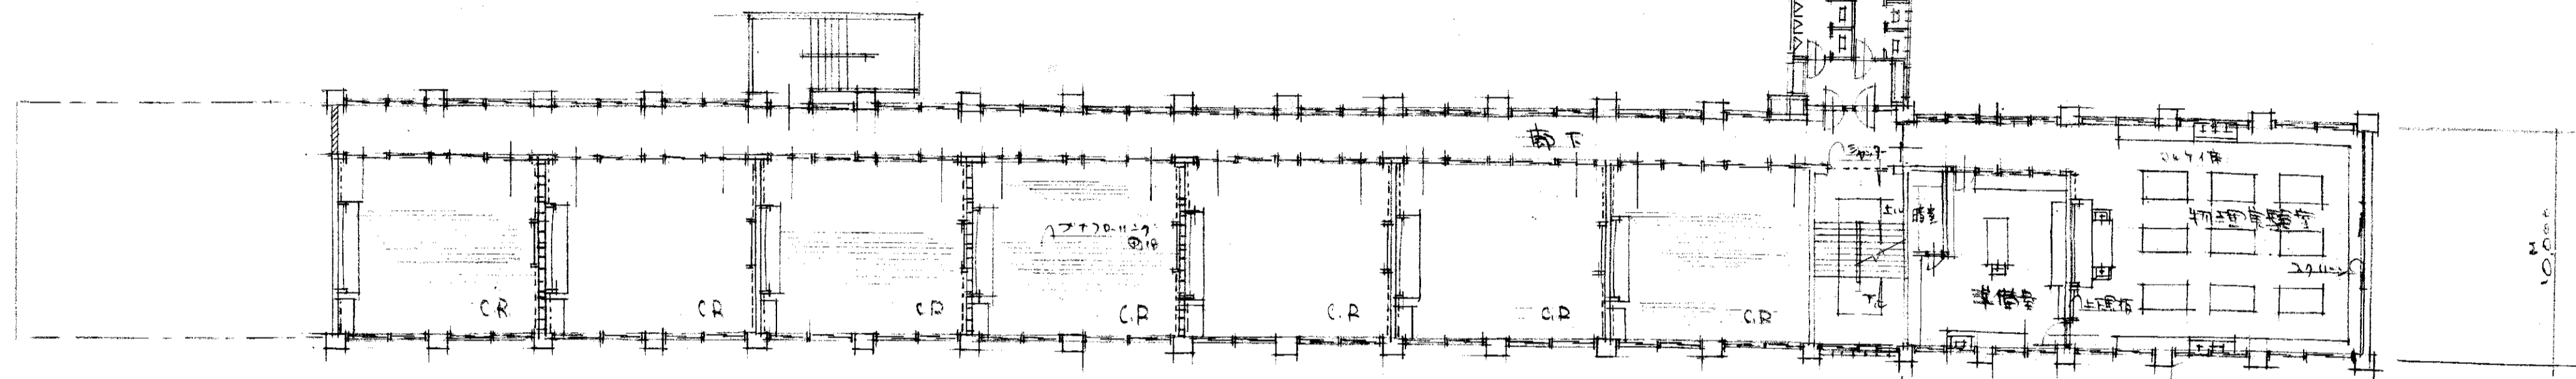

三階平面圖

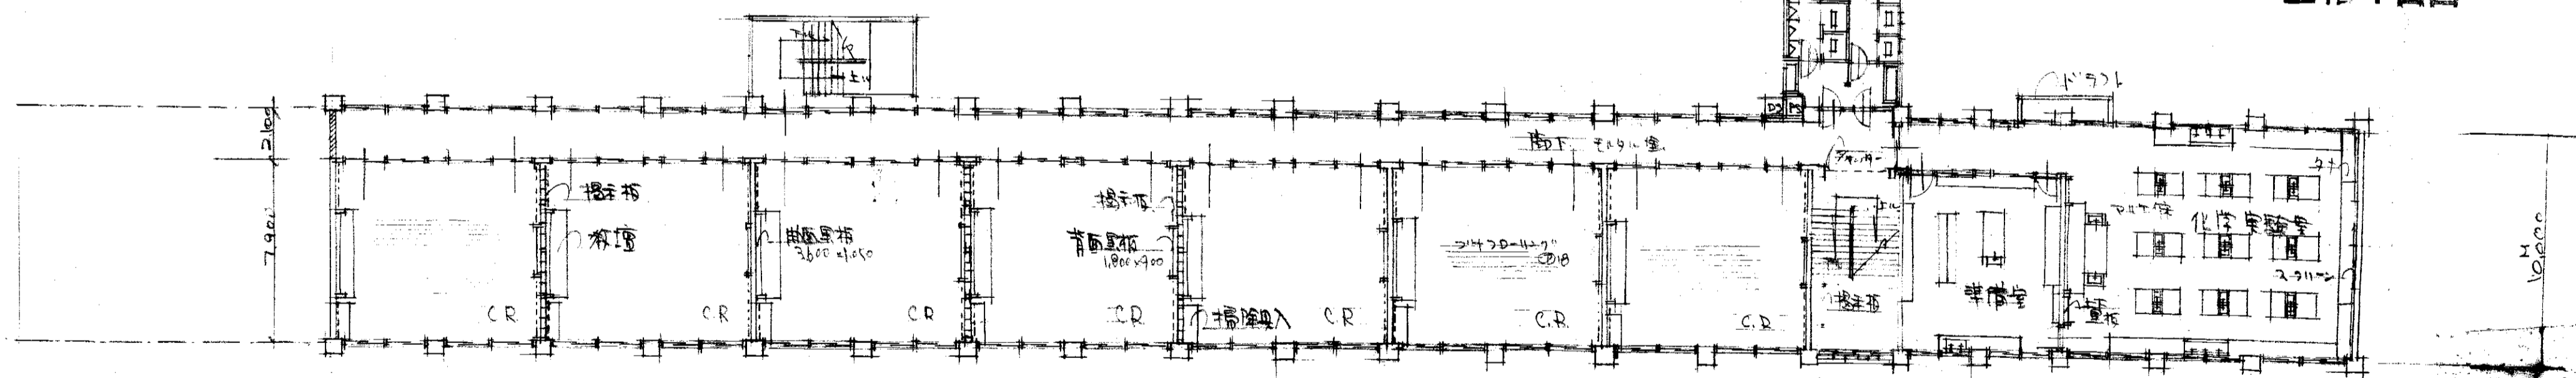


二階平面圖

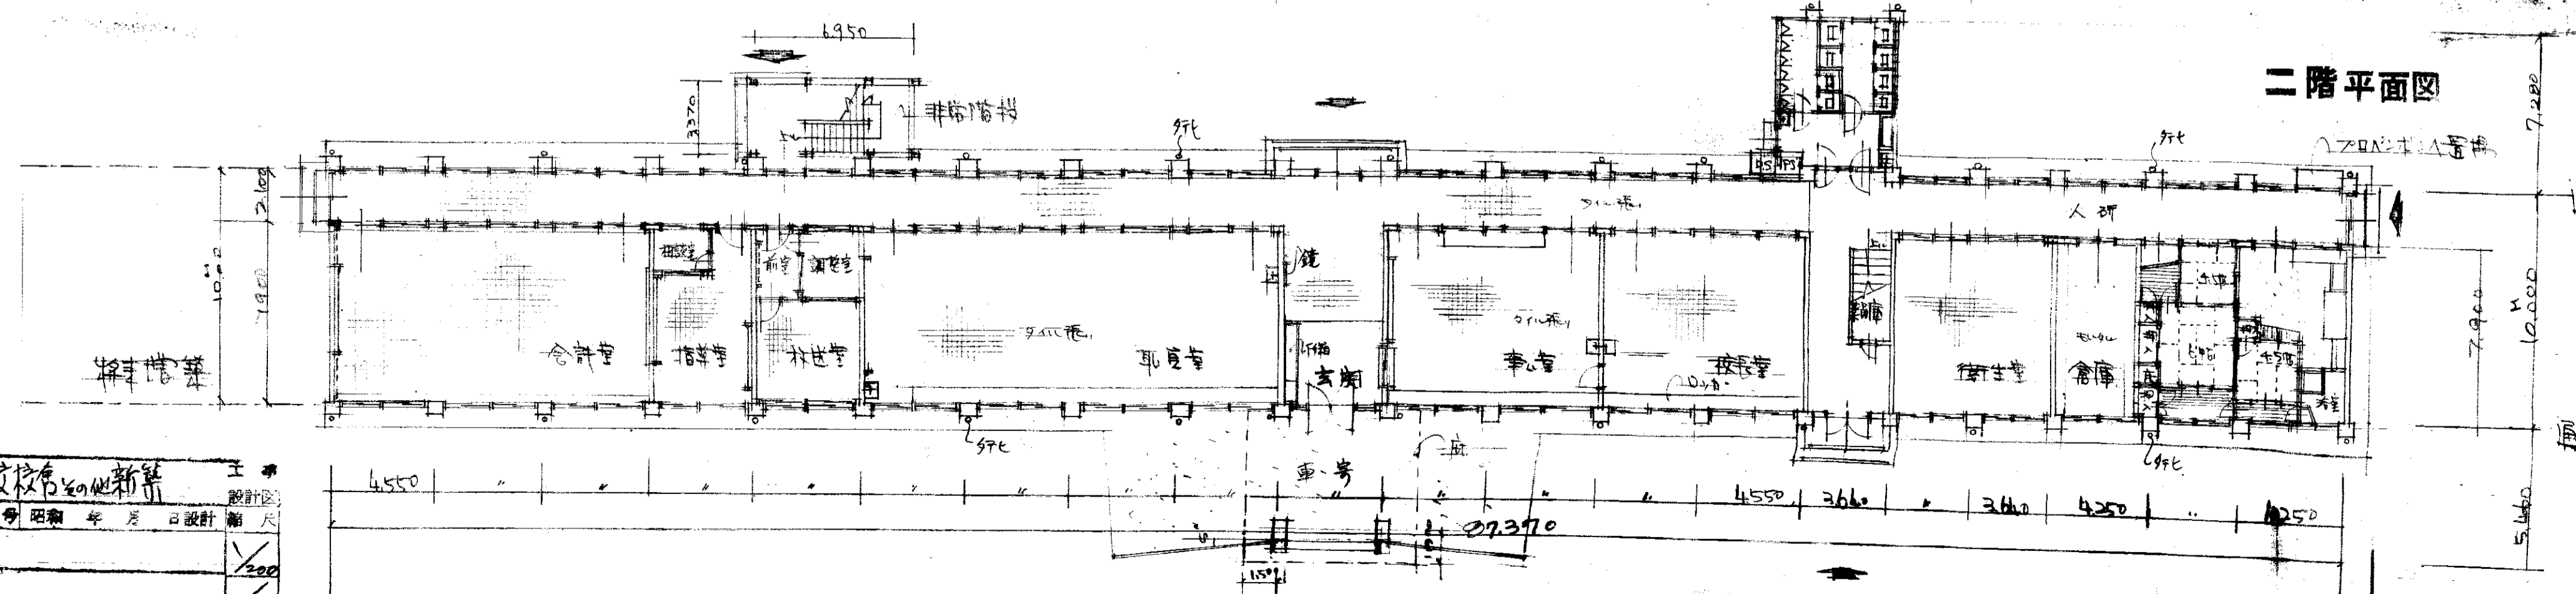

一階平面圖

福山商業高等學校校舎新築 建築 30枚以内 3号 昭和 年 月 日設計 大	



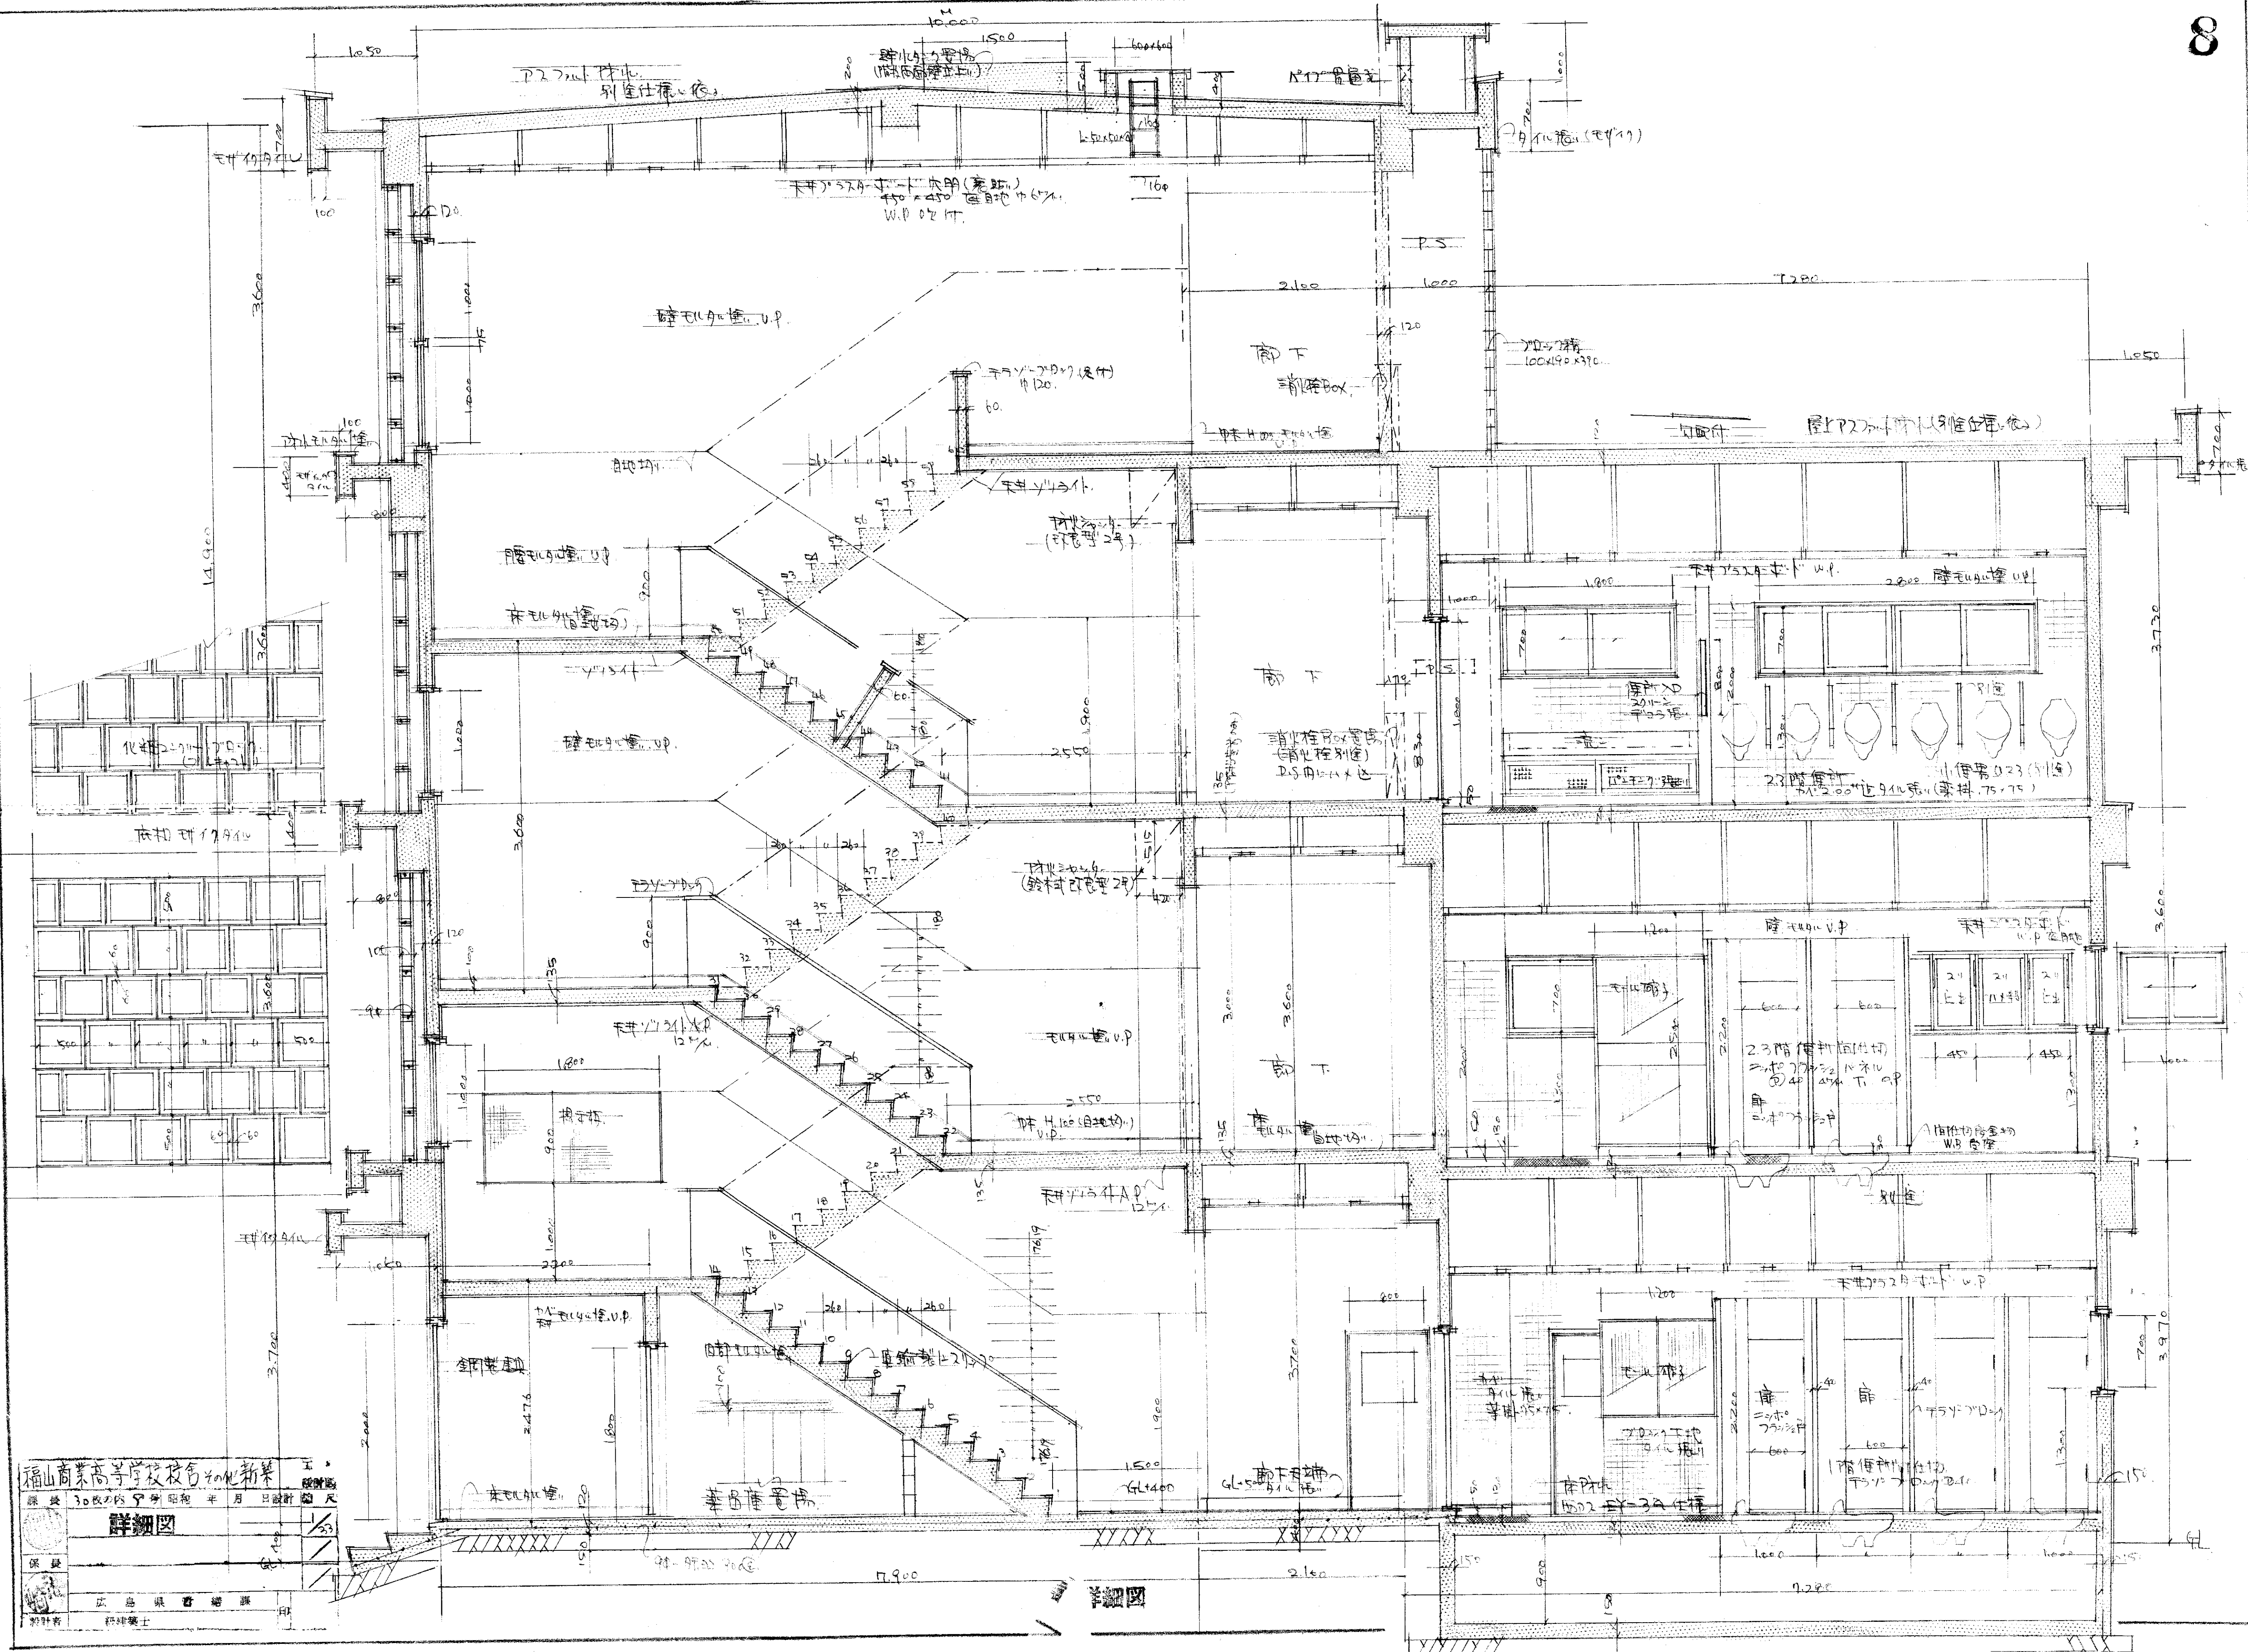

 詳細図  

詳細図

